

ÉMISSION

POUR SOUMISSIONS S.L. 0 2023-10-18

CES DOCUMENTS NE DOIVENT PAS ÊTRE UTILISÉS À DES FINS DE CONSTRUCTION.

PAVILLON D
RÉAMÉNAGEMENT DES
SERVICES FINANCIERS ET
DE L'APPROVISIONNEMENT
SERVICE DE LA PLANIFICATION ET
DES SERVICES IMMOBILIERS UQAM
1430 RUE SAINT-DENIS,
MONTRÉAL, QC H2X 3J8
UQAM: P22020DD | CGA: 22-130
BPA: 2021-185-1020


date 2023-04-18
échelle AUCUNE
vérification S.L.
conception C.P.T
dessin J.S.

MÉCANIQUE
LÉGENDE ET
LISTE DES
DESSINS


LISTE DES DESSINS

☑	M-001	MÉCANIQUE LÉGENDE ET LISTE DES DESSINS
☑	M-140	MÉCANIQUE PROTECTION INCENDIE DETAILS
☑	M-150	MÉCANIQUE VENTILATION DETAILS / TABLEAUX
☑	M-200	MÉCANIQUE PLOMBERIE RÉAMÉNAGEMENT NIVEAUX 3 et 4
☑	M-201	MÉCANIQUE PLOMBERIE POUR INFORMATION
☑	M-400	MÉCANIQUE PROTECTION INCENDIE DÉMANTÈLEMENT / RÉAMÉNAGEMENT
☑	M-401	MÉCANIQUE PROTECTION INCENDIE POUR INFORMATION
☑	M-402	MÉCANIQUE PROTECTION INCENDIE POUR INFORMATION
☑	M-403	MÉCANIQUE PROTECTION INCENDIE POUR INFORMATION
☑	M-404	MÉCANIQUE PROTECTION INCENDIE POUR INFORMATION
☑	M-405	MÉCANIQUE PROTECTION INCENDIE POUR INFORMATION
☑	M-406	MÉCANIQUE PROTECTION INCENDIE POUR INFORMATION
☑	M-407	MÉCANIQUE PROTECTION INCENDIE POUR INFORMATION
☑	M-500	MÉCANIQUE VENTILATION DÉMANTÈLEMENT / RÉAMÉNAGEMENT NIVEAU 4
☑	M-600	MÉCANIQUE DIAGRAMMES DE CONTRÔLES
☑	M-601	MÉCANIQUE DIAGRAMMES DE CONTRÔLES


VENTILATION

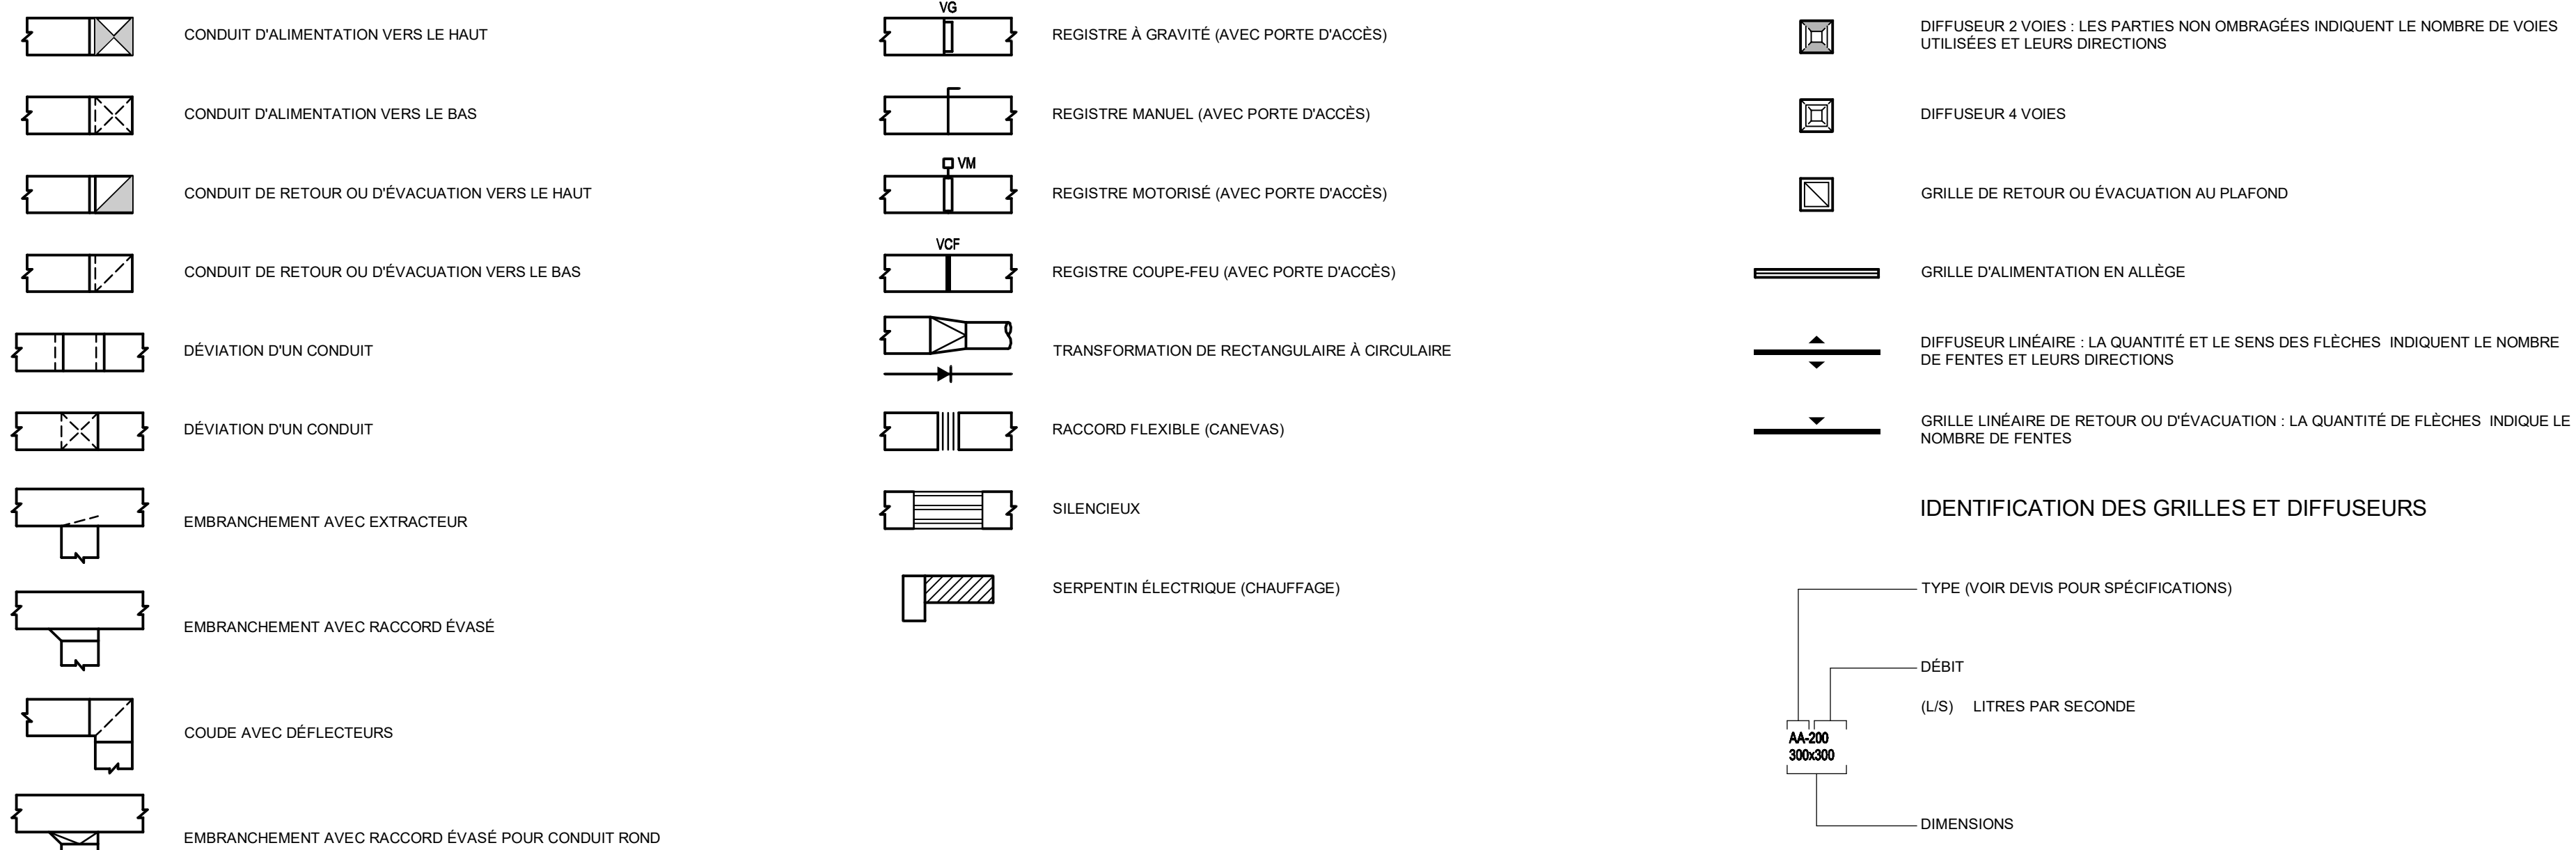


PROTECTION INCENDIE

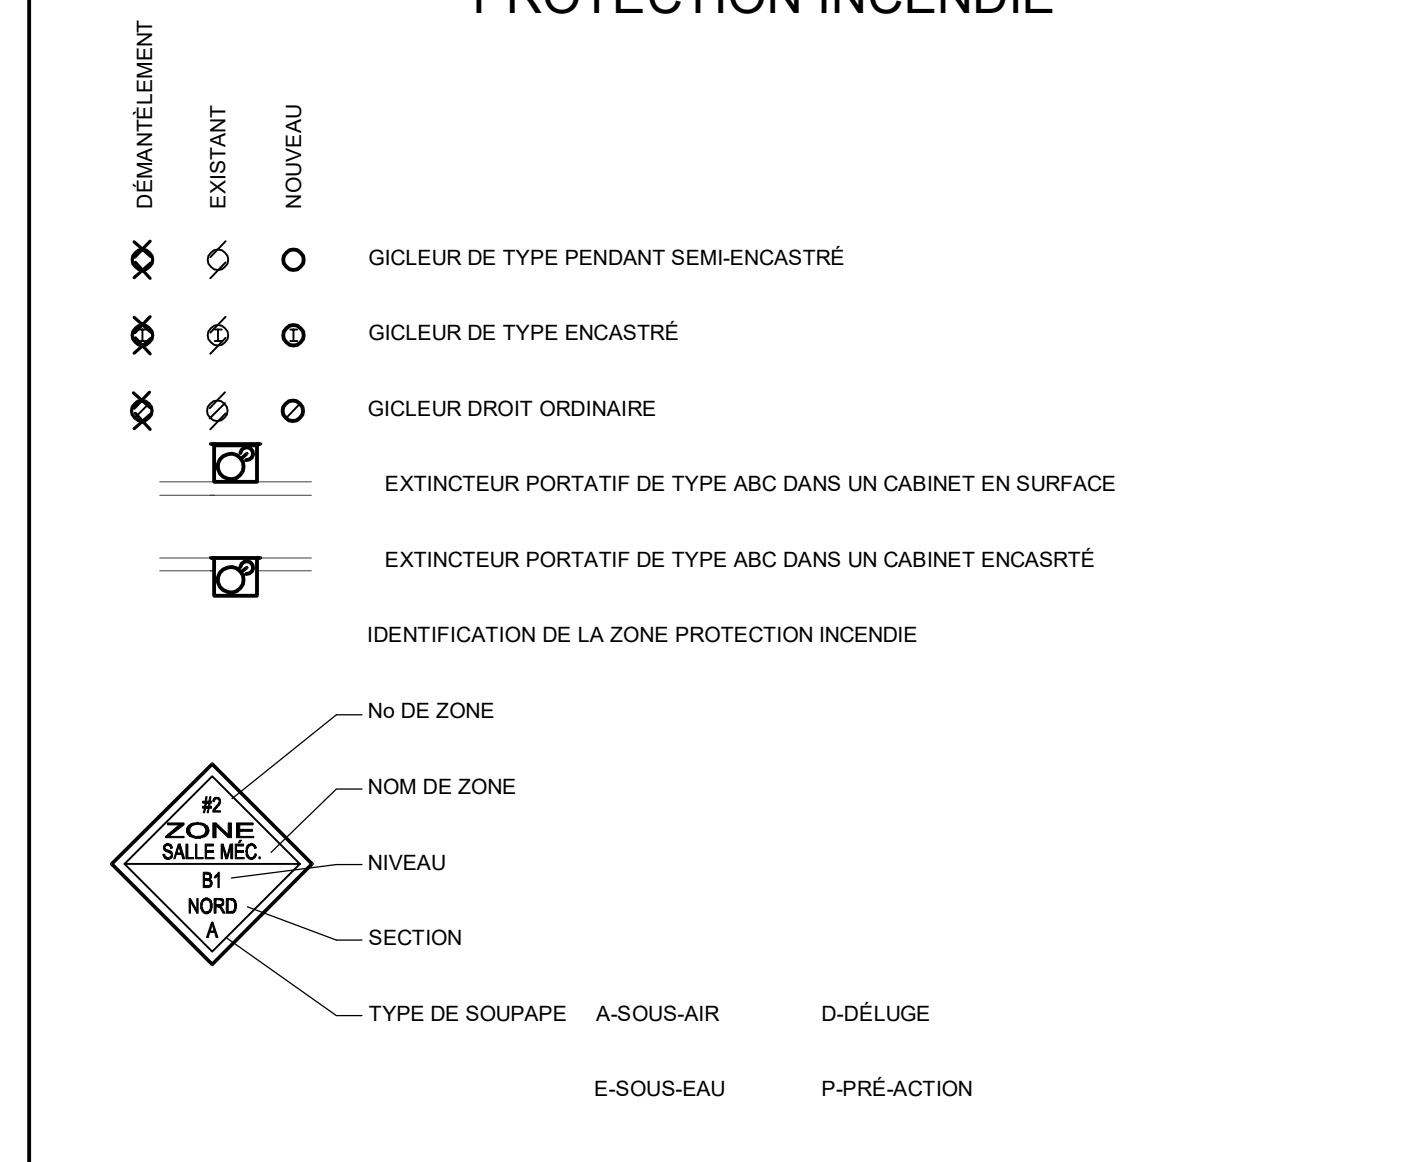


GÉNÉRAL

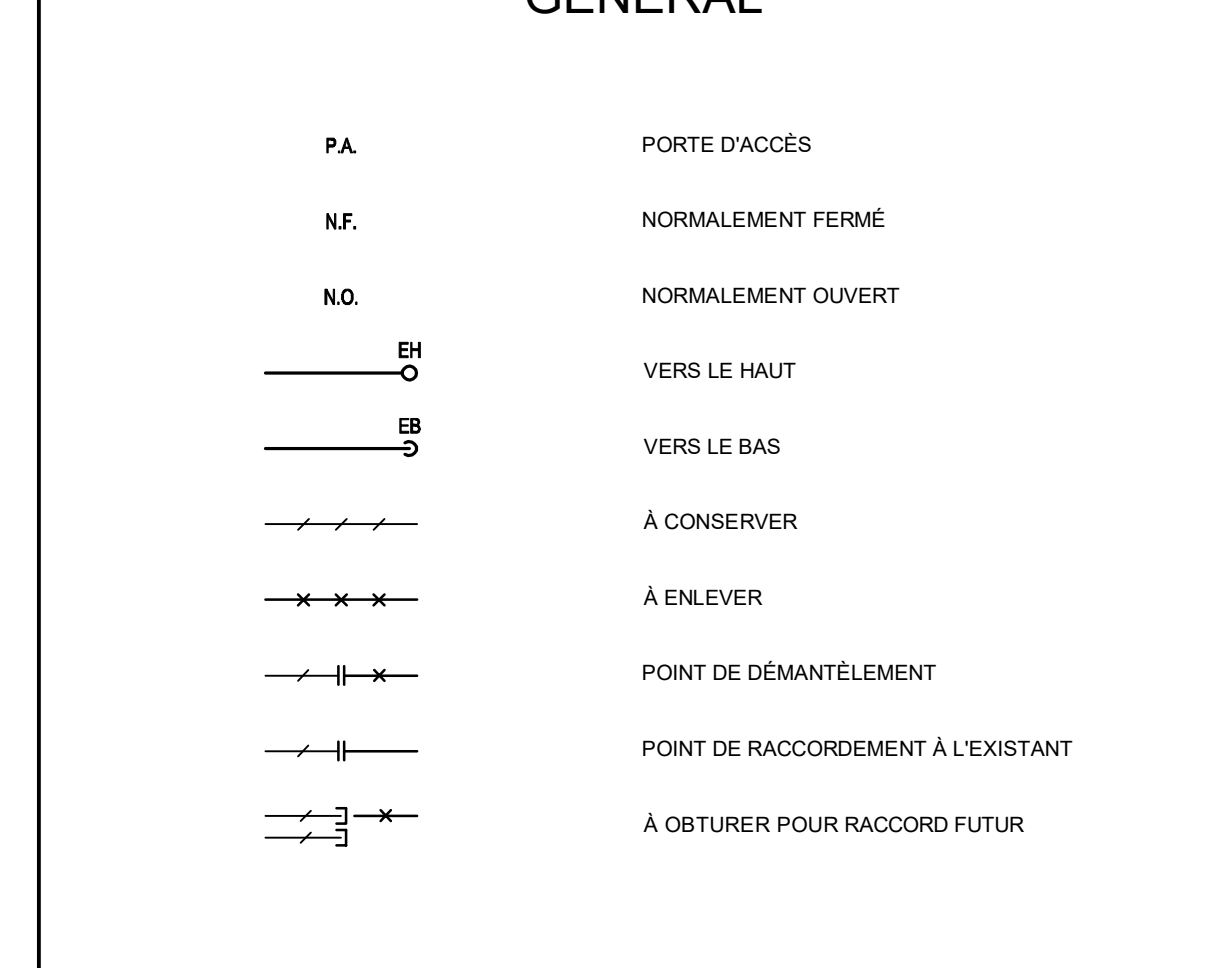

PLOMBERIE

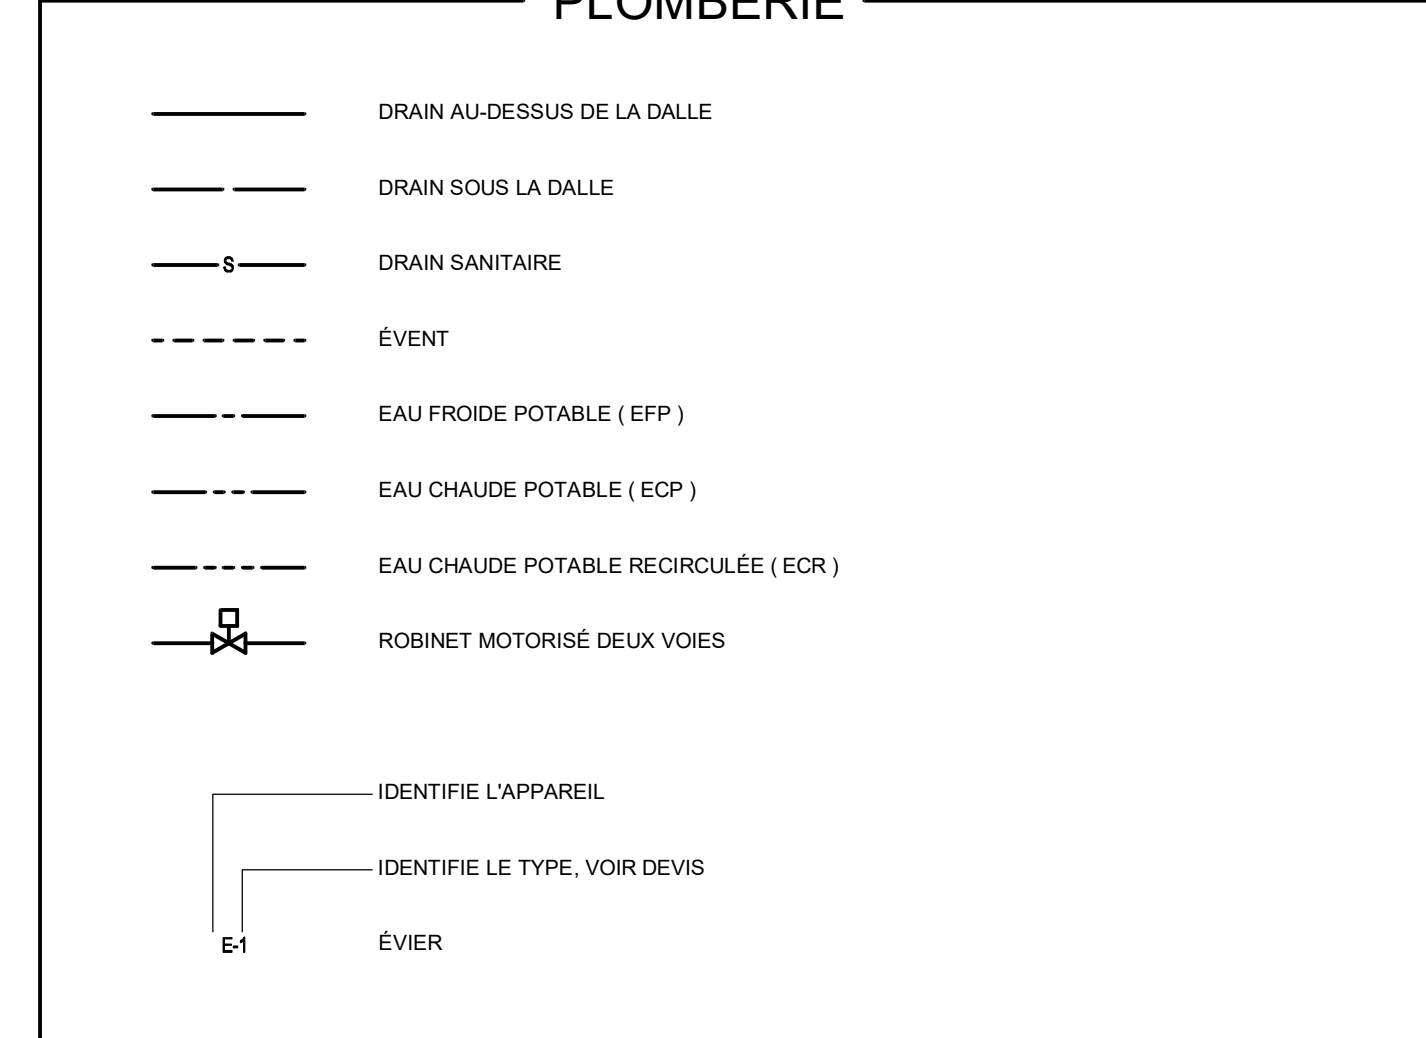

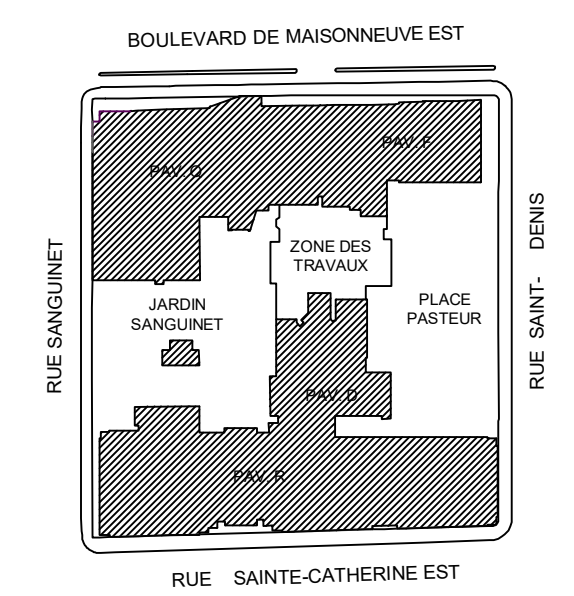

ÉMISSION	APPROBATION	RÉVISION	DATE


POUR SOUMISSIONS S.L. 0 2023-10-18


CES DOCUMENTS NE DOIVENT PAS ÊTRE UTILISÉS À DES FINS DE CONSTRUCTION.

PAVILLON D
 RÉAMÉNAGEMENT DES
 SERVICES FINANCIERS ET
 DE L'APPROVISIONNEMENT
 SERVICE DE LA PLANIFICATION ET
 DES SERVICES IMMOBILIERS UQAM
 1430 RUE SAINT-DENIS,
 MONTRÉAL, QC H2X 3J8
 UQAM: P22020DD | CGA: 22-130
 BPA: 2021-185-1020

date 2023-04-18
 échelle AUCUNE
 vérification S.L.
 conception C.P.T
 dessin J.S.

MÉCANIQUE
 PROTECTION INCENDIE
 DÉTAIL

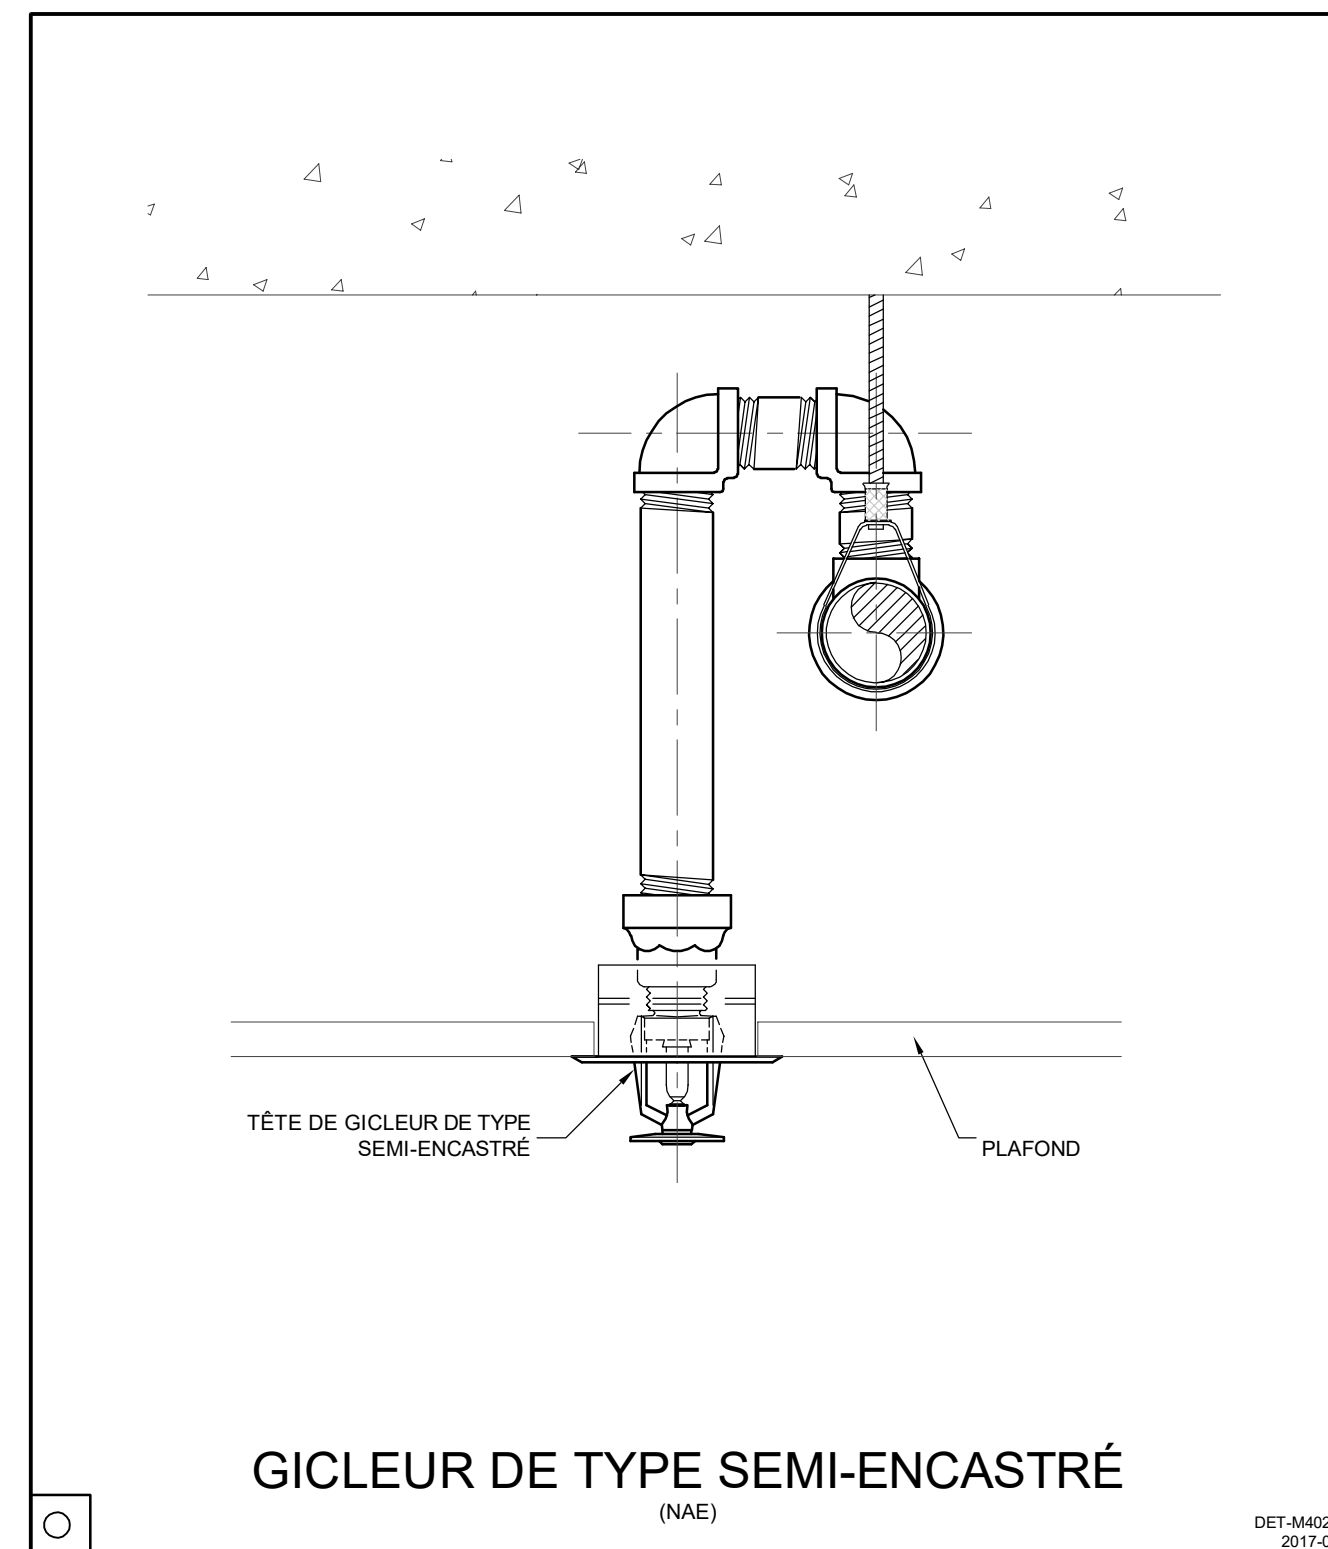

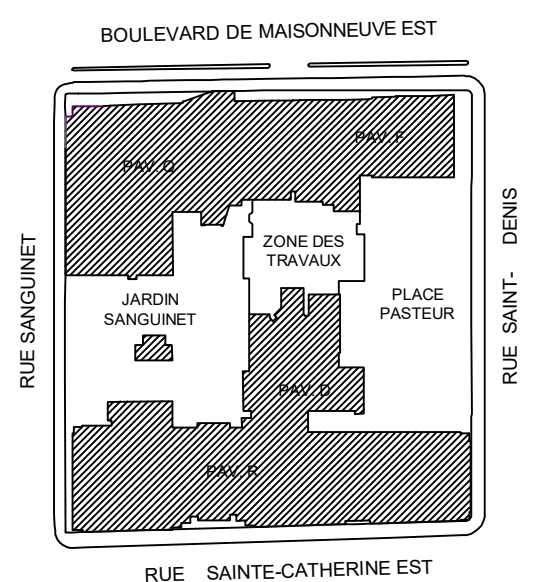

ÉMISSION

POUR SOUMISSIONS

S.L. 0 2023-10-18

CES DOCUMENTS NE DOIVENT PAS ÊTRE UTILISÉS À DES FINS DE CONSTRUCTION.

PAVILLON D
RÉAMÉNAGEMENT DES
SERVICES FINANCIERS ET
DE L'APPROVISIONNEMENT
SERVICE DE LA PLANIFICATION
ET DES SERVICES IMMOBILIERS UQÀM
1430 RUE SAINT-DENIS,
MONTRÉAL, QC H2X 3J8
UQAM: P2202000 | CGA: 22-130
BPA: 2021-185-1020


date 2023-04-18
échelle AUCUNE
vérification S.L.
conception C.P.T
dessin J.S.

MÉCANIQUE
VENTILATION
DÉTAILS
/ TABLEAUX


IDENTIFICATION	SÉLECTION		TYPE	DÉBITS (L/S)		Ø ENTRÉE (PO)	NOTES
	MARQUE	MODÈLE		MIN.	MAX.		
D4-022	TEMPMASTER	SV3	B02	50	150	-	1,3
D4-024	TEMPMASTER	SV3	B02	50	75	-	1,3
D4-029	PRICE	SDV	10	200	660	10	2
D4-031	PRICE	SDV	6	50	105	6	2
D4-037	PRICE	SDV	10	200	690	10	2
D4-039	TEMPMASTER	SV3	B02	50	50	-	1,3
D4-040	TEMPMASTER	SV3	B02	50	50	-	1,3
D4-041	TEMPMASTER	SV3	B02	85	280	-	1,3
D4-042	TEMPMASTER	SV3	B02	50	140	-	1,3
D4-043	TEMPMASTER	SV3	B02	100	300	-	1,3
D4-044	TEMPMASTER	SV3	B02	50	150	-	1,3
D4-046	TEMPMASTER	SV3	B02	50	150	-	1,3
D4-047	TEMPMASTER	SV3	B02	50	150	-	1,3
D4-048	TEMPMASTER	SV3	B02	50	150	-	1,3
D4-049	TEMPMASTER	SV3	B02	50	150	-	1,3
D4-050	TEMPMASTER	SV3	B02	50	105	-	1,3
D4-051	PRICE	SDV	6	50	100	-	2
D4-057	TEMPMASTER	SV3	B02	50	160	-	1,3
D4-063	TEMPMASTER	SV3	B02	50	160	-	1,3
D4-064	TEMPMASTER	SV3	B02	50	100	-	1,3

NOTES:
1 - EXISTANTE À RECALIBRER
2 - NOUVELLE
3 - FOURNIR UN PRIX SEPARÉ INCLUS POUR LE REMPLACEMENT DE LA BOÎTE PAR MODÈLE. PRICE SDV SANS CONTÔLES


IDENTIFICATION	EMPLACEMENT	PIÈCE DESSERVIE	CAPACITÉ (KW)	# STAGE	VOLTAGE (V/Ph/Hz)	DIMENSIONS (mm)	DÉBIT MIN. (L/s)	DÉBIT MAX. (L/s)	REMARQUE
D4-SE-22	D4-022	D-4325	1,0	SCR	347/1/60	300x200	50	150	SECTIONNEUR INSTALLÉ EN USINE
D4-SE-24	D4-024	D-4310	1,0	SCR	347/1/60	300x200	50	75	SECTIONNEUR INSTALLÉ EN USINE
D4-SE-29	D4-029	D-4220	3,0	SCR	347/1/60	450x300	200	660	SECTIONNEUR INSTALLÉ EN USINE
D4-SE-31	D4-031	D-4215/10	1,0	SCR	347/1/60	300x200	50	105	SECTIONNEUR INSTALLÉ EN USINE
D4-SE-37	D4-037	D-4305	3,0	SCR	347/1/60	450x300	200	690	SECTIONNEUR INSTALLÉ EN USINE
D4-SE-39	D4-039	D-4285	1,0	SCR	347/1/60	350x300	50	50	SECTIONNEUR INSTALLÉ EN USINE
D4-SE-40	D4-040	D-4295	1,0	SCR	347/1/60	300x200	50	50	SECTIONNEUR INSTALLÉ EN USINE
D4-SE-41	D4-041	D-4300	1,0	SCR	347/1/60	300x200	85	280	SECTIONNEUR INSTALLÉ EN USINE
D4-SE-42	D4-042	D-4300	1,0	SCR	347/1/60	300x200	50	140	SECTIONNEUR INSTALLÉ EN USINE
D4-SE-43	D4-043	D-4240	1,0	SCR	347/1/60	300x200	100	300	SECTIONNEUR INSTALLÉ EN USINE
D4-SE-44	D4-044	D-4235/30/25	1,0	SCR	347/1/60	300x200	50	150	SECTIONNEUR INSTALLÉ EN USINE
D4-SE-46	D4-046	D-4240	1,0	SCR	347/1/60	300x200	50	150	SECTIONNEUR INSTALLÉ EN USINE
D4-SE-47	D4-047	D-4240	1,0	SCR	347/1/60	300x200	50	150	SECTIONNEUR INSTALLÉ EN USINE
D4-SE-48	D4-048	D-4315	1,0	SCR	347/1/60	300x200	50	150	SECTIONNEUR INSTALLÉ EN USINE
D4-SE-49	D4-049	D-4255/65/75	1,0	SCR	347/1/60	300x200	50	150	SECTIONNEUR INSTALLÉ EN USINE
D4-SE-50	D4-050	D-4270/60	1,0	SCR	347/1/60	300x200	50	105	SECTIONNEUR INSTALLÉ EN USINE
D4-SE-51	D4-051	D-4390	1,0	SCR	347/1/60	300x200	50	100	SECTIONNEUR INSTALLÉ EN USINE
D4-SE-57	D4-057	D-4205	1,0	SCR	347/1/60	300x200	50	160	SECTIONNEUR INSTALLÉ EN USINE
D4-SE-63	D4-063	D-4200/02	1,0	SCR	347/1/60	300x200	50	160	SECTIONNEUR INSTALLÉ EN USINE
D4-SE-64	D4-064	D-4250/60	1,0	SCR	347/1/60	300x200	50	100	SECTIONNEUR INSTALLÉ EN USINE

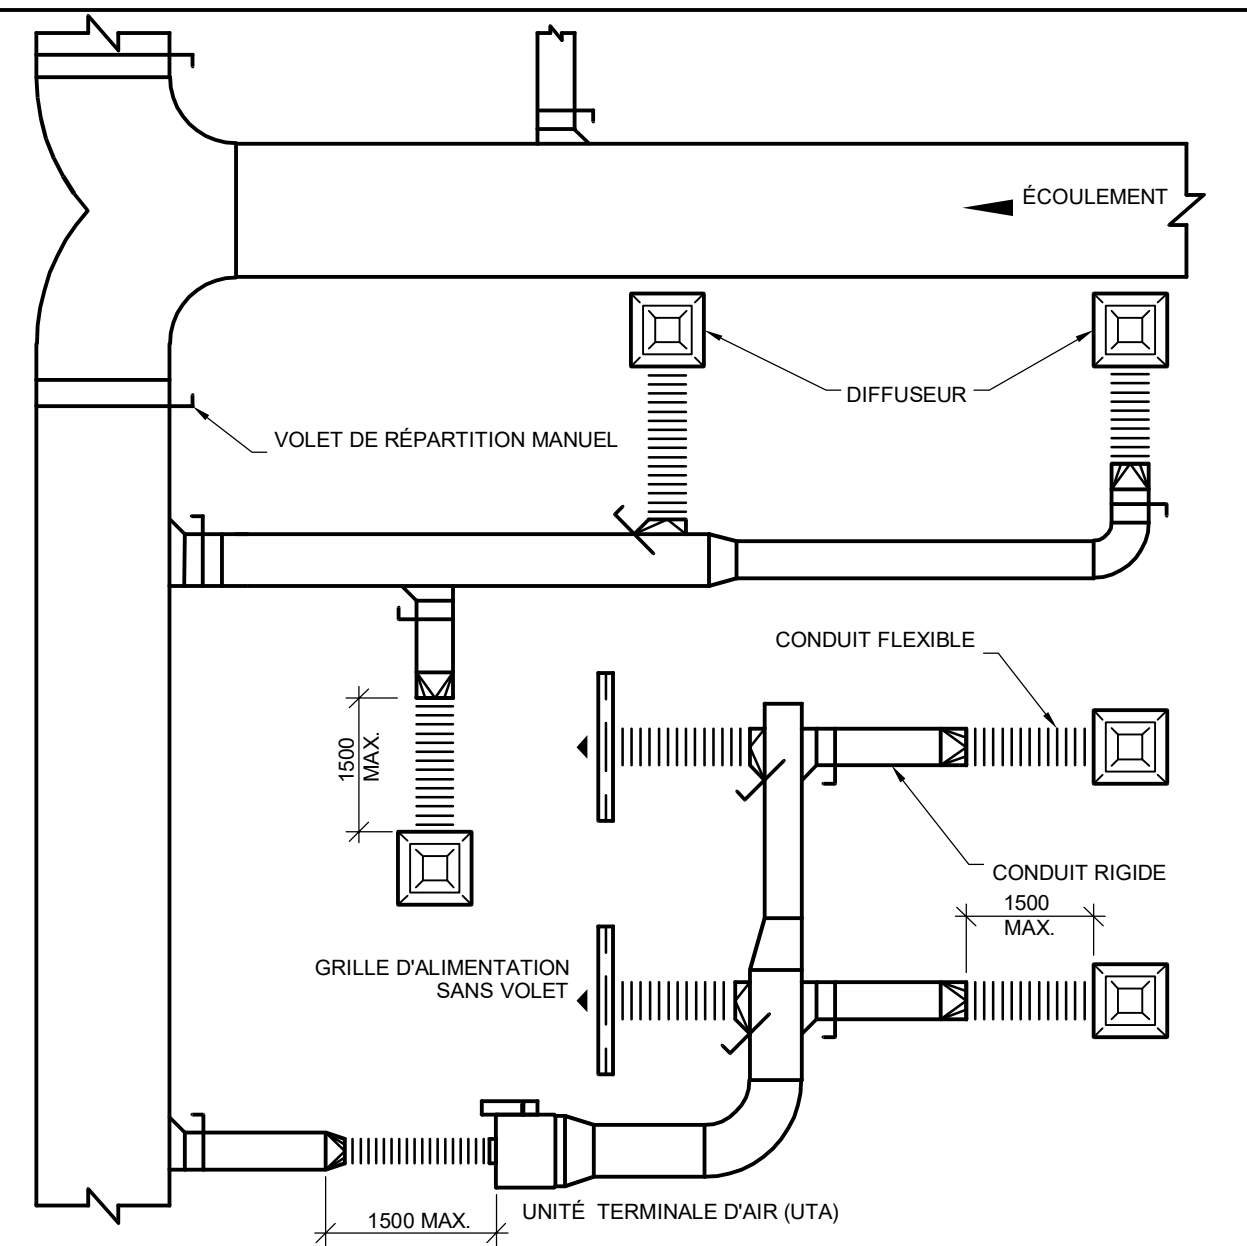

VOLETS DE RÉPARTITION MANUELS D'UN RÉSEAU D'ALIMENTATION BASSE VITESSE

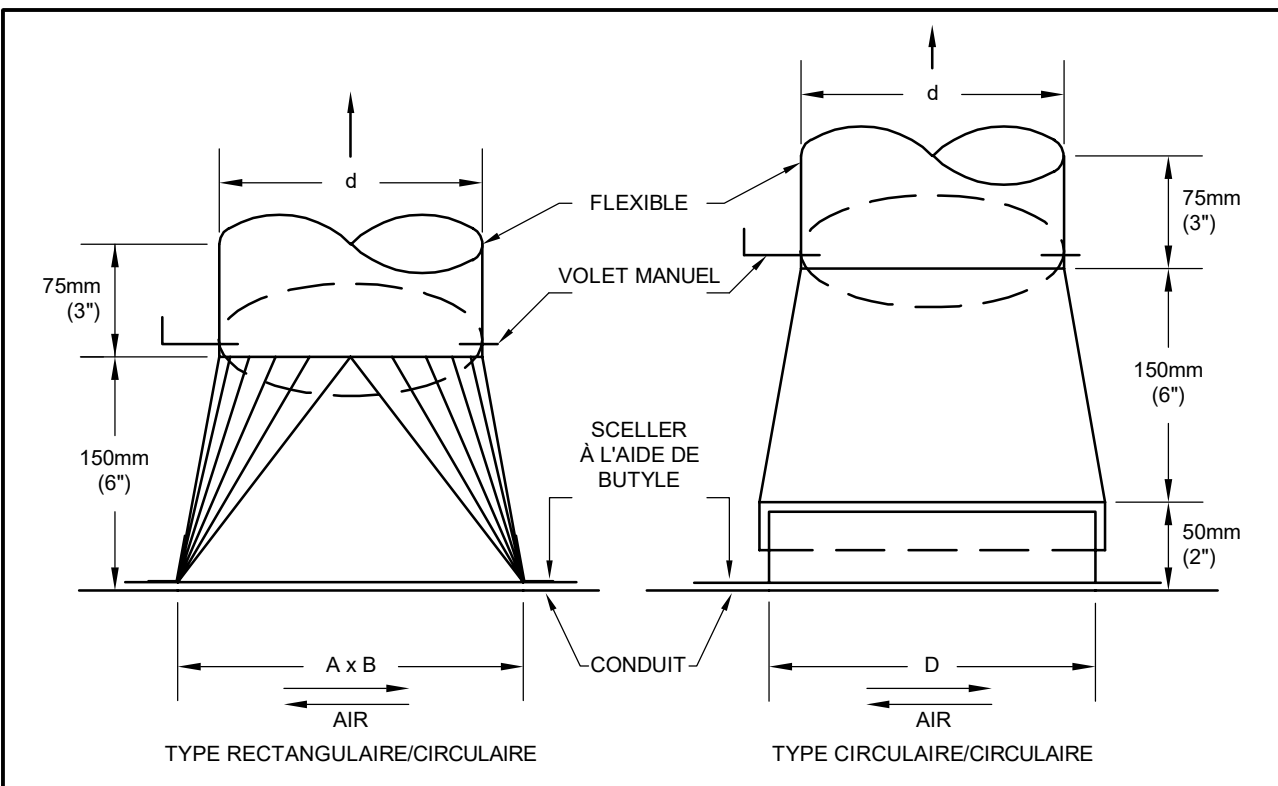


RACCORD POUR CONDUIT FLEXIBLE VERS UNITÉ TERMINALE D'ALIMENTATION D'AIR OU DIFFUSEUR

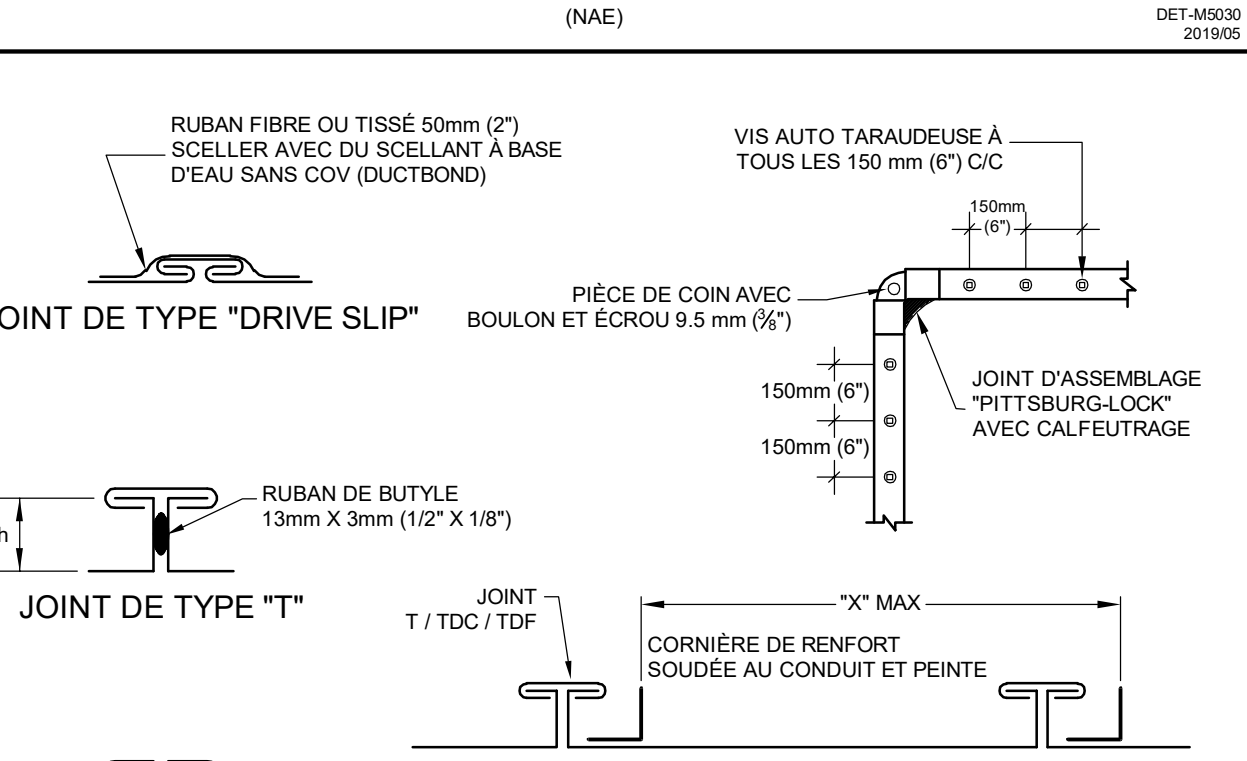



DIMENSIONS (mm po)	ÉPAISSEUR DE TOLE (mm CAL. US)	TYPE DE JOINT	"h" (mm) [po]		"x" (mm) [po]		CORNIÈRES DE RENFORT (mm)	
			h1	h2	x1	x2	CENTRE	EXTRÉMITÉ
300 (12)	0,561 (28)	"DRIVE SLIP"	-	2400 (94)	-	-	-	-
350 À 750 (14 À 30)	0,761 (24)	"T"	25 (1)	1170 (46)	-	-	-	-
600 À 350 (24 À 14)	0,863 (22)	TOF / TDC	35 (1-1/2)	1170 (46)	-	-	-	-
1400 À 1500 (56 À 60)	1,006 (20)	TOF / TDC	35 (1-1/2)	1140 (45)	35 x 35 x 3	-	-	-
1550 À 2150 (62 À 84)	1,006 (20)	TOF / TDC	35 (1-1/2)	1140 (45)	55 x 55 x 6	-	-	-
2220 (86)	1,311 (18)	TOF / TDC	35 (1-1/2)	1140 (45)	55 x 55 x 6	55 x 55 x 6	55 x 55 x 6	55 x 55 x 6

CONDUIT RECTANGULAIRE - BASSE PRESSION - JOINT ET RENFORT

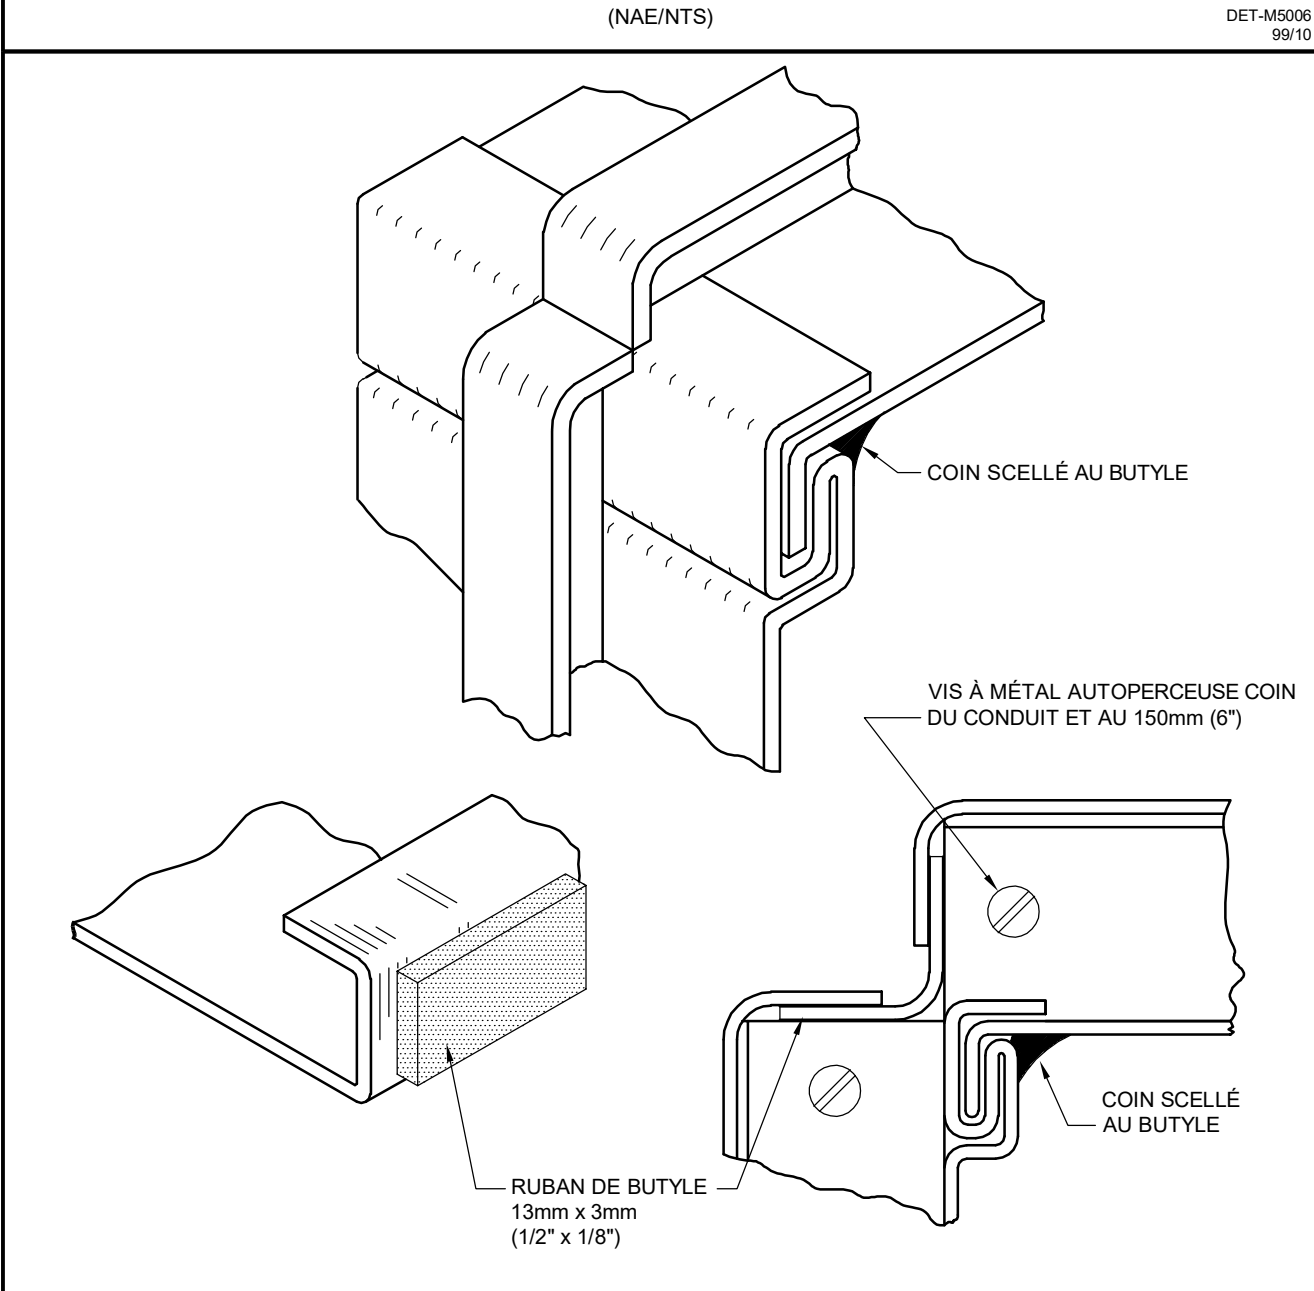

ÉTANCHÉITÉ POUR CONDUIT RECTANGULAIRE BASSE PRESSION

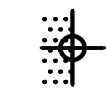

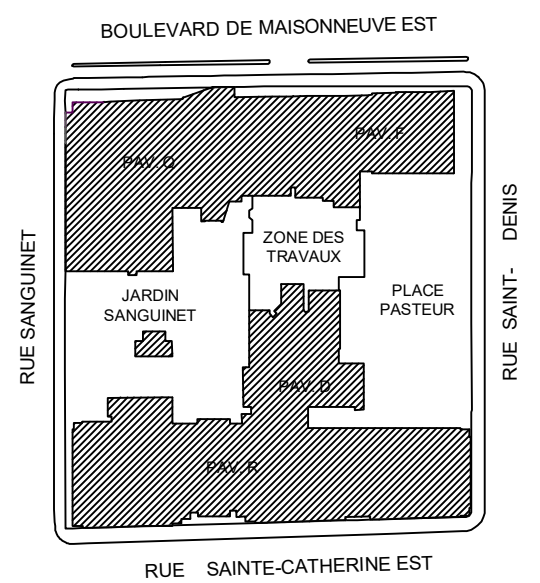

ÉMISSION	APPROBATION	REVISION	DATE


POUR SOUMISSIONS S.L. 0 2023-10-18

CES DOCUMENTS NE DOIVENT PAS ÊTRE UTILISÉS À DES FINS DE CONSTRUCTION.


PAVILLON D
 RÉAMÉNAGEMENT DES
 SERVICES FINANCIERS ET
 DE L'APPROVISIONNEMENT
 SERVICE DE LA PLANIFICATION ET
 DES SERVICES IMMOBILIERS UQÀM
 1430 RUE SAINT-DENIS,
 MONTRÉAL, QC H2X 3J8
 UQAM: P22020DD | CGA: 22-130
 BPA: 2021-185-1020

date 2023-04-18
 échelle 1:100
 vérification S.L.
 conception C.P.T.
 dessin J.S.

MÉCANIQUE
 PLOMBERIE
 RÉAMÉNAGEMENT
 NIVEAUX 3 ET 4

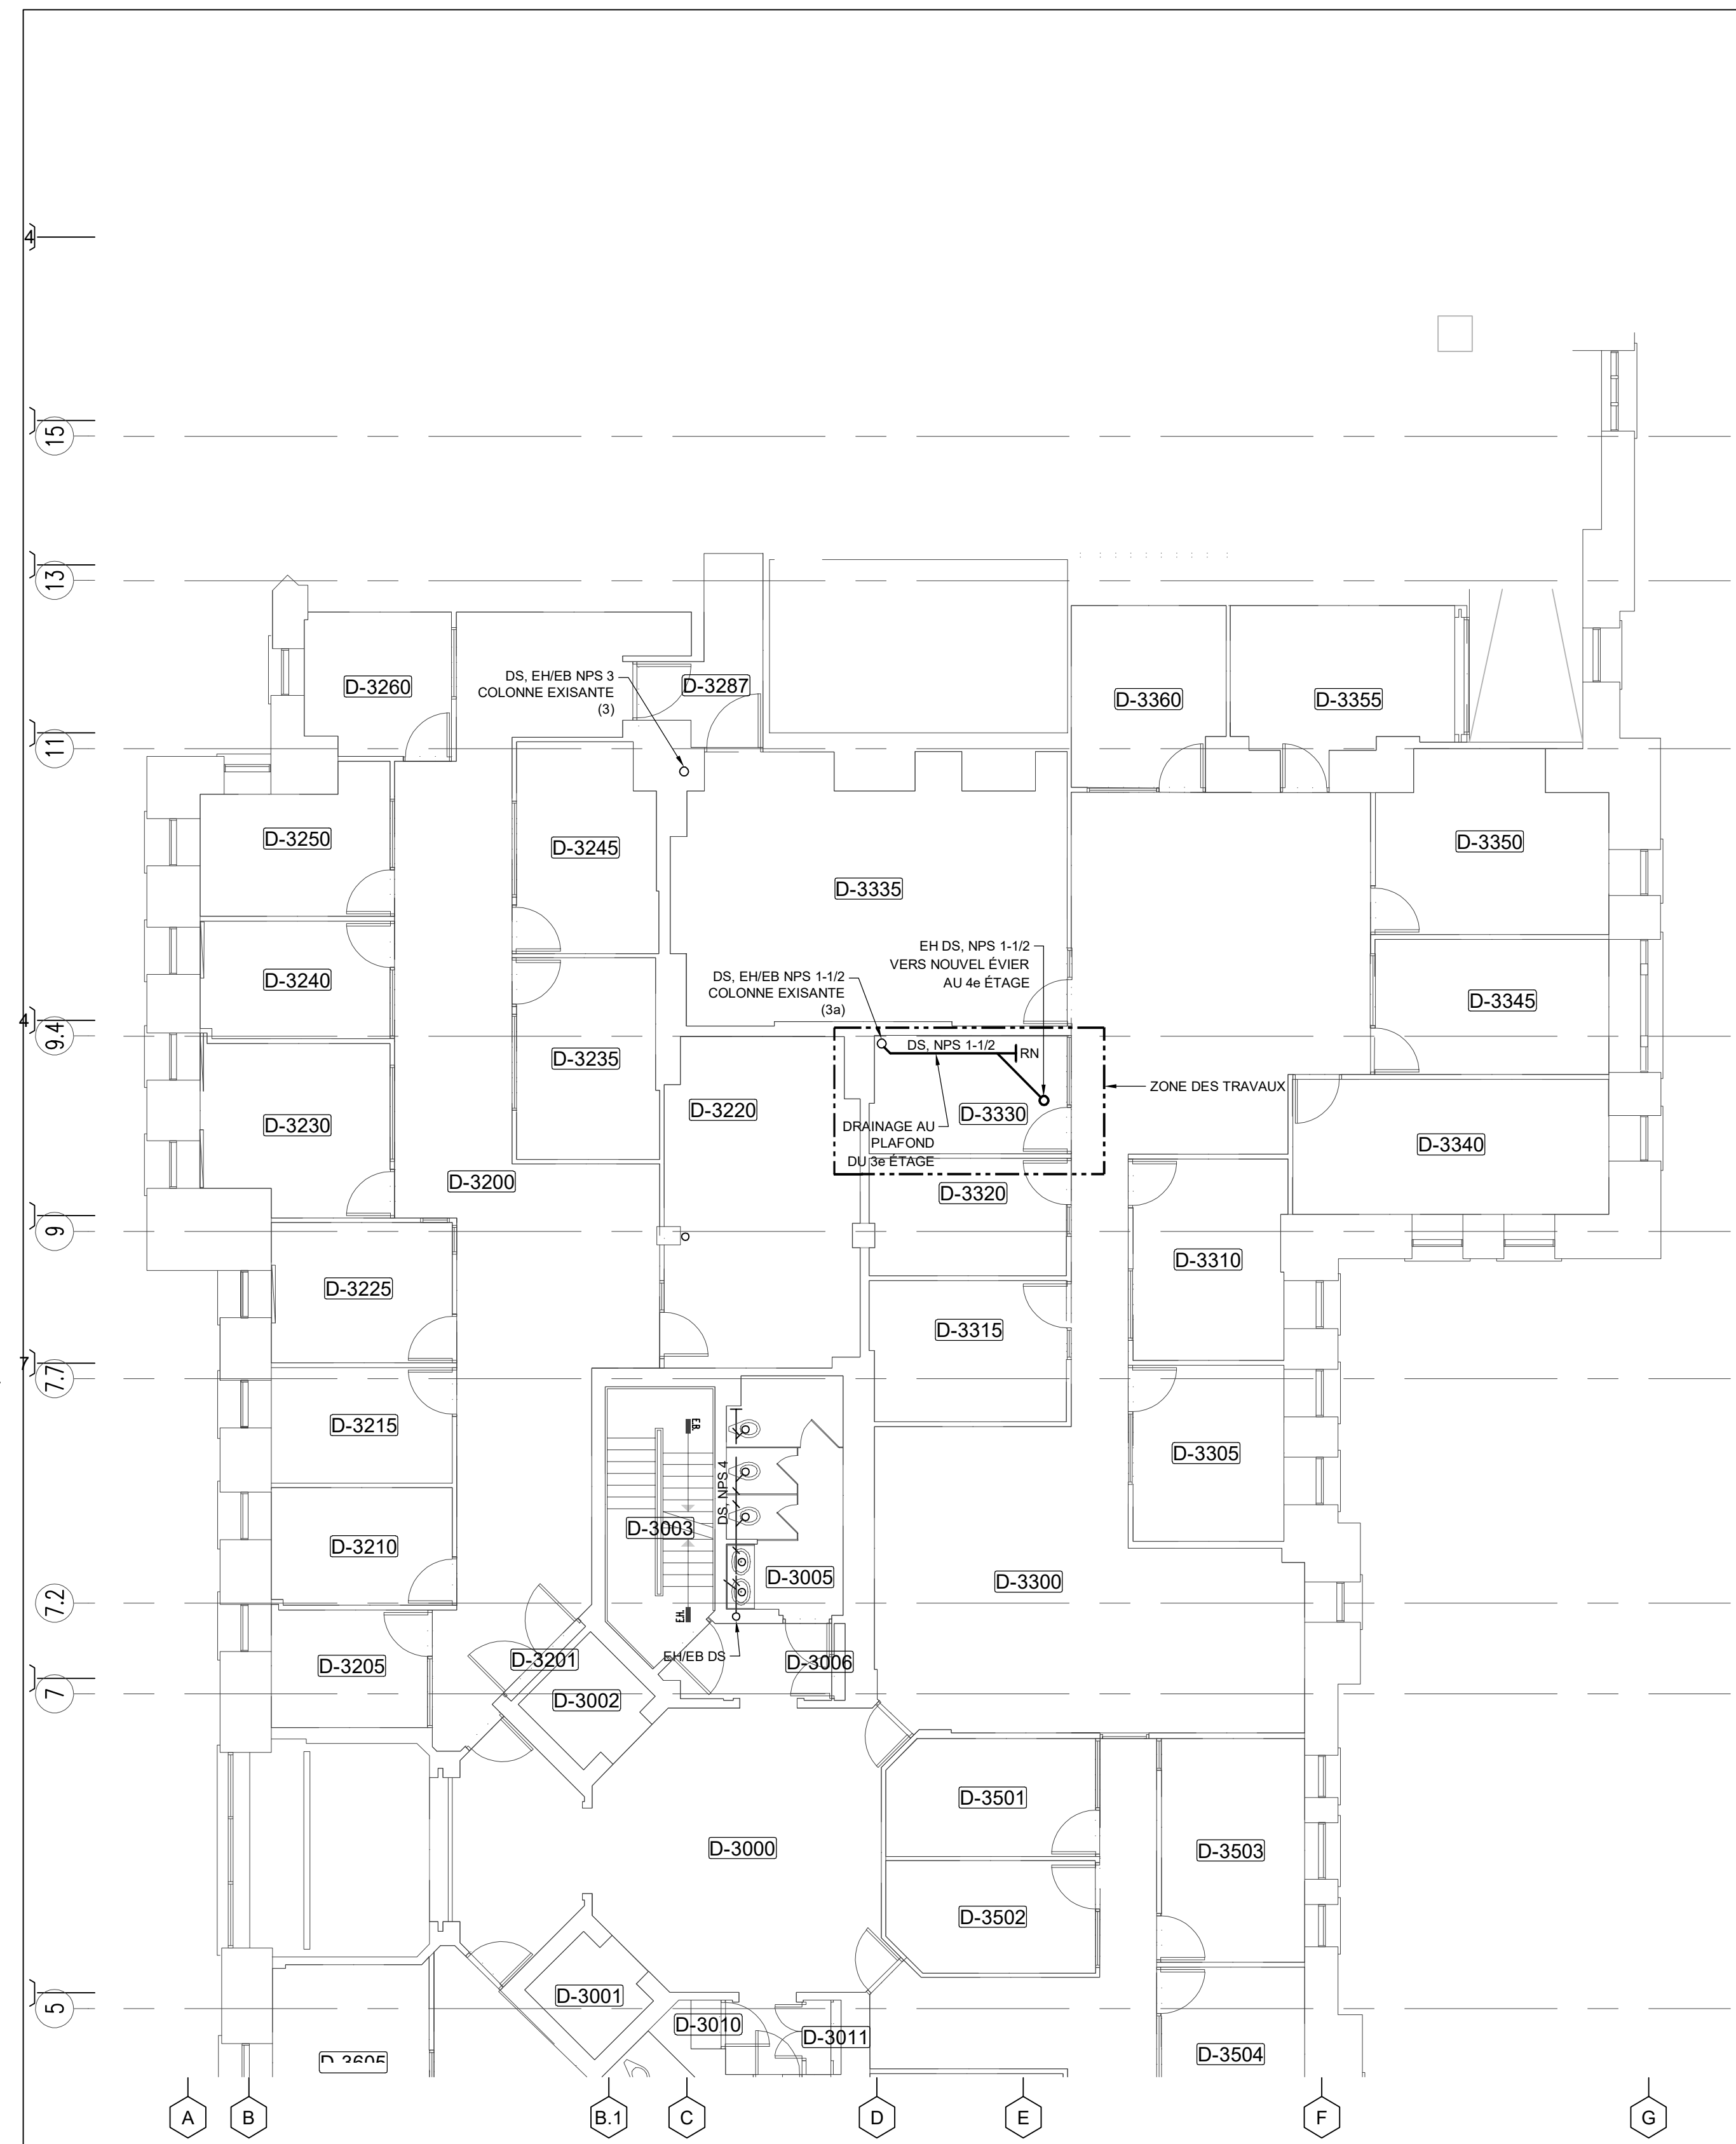


RÉAMÉNAGEMENT DRAINAGE 3e ÉTAGE

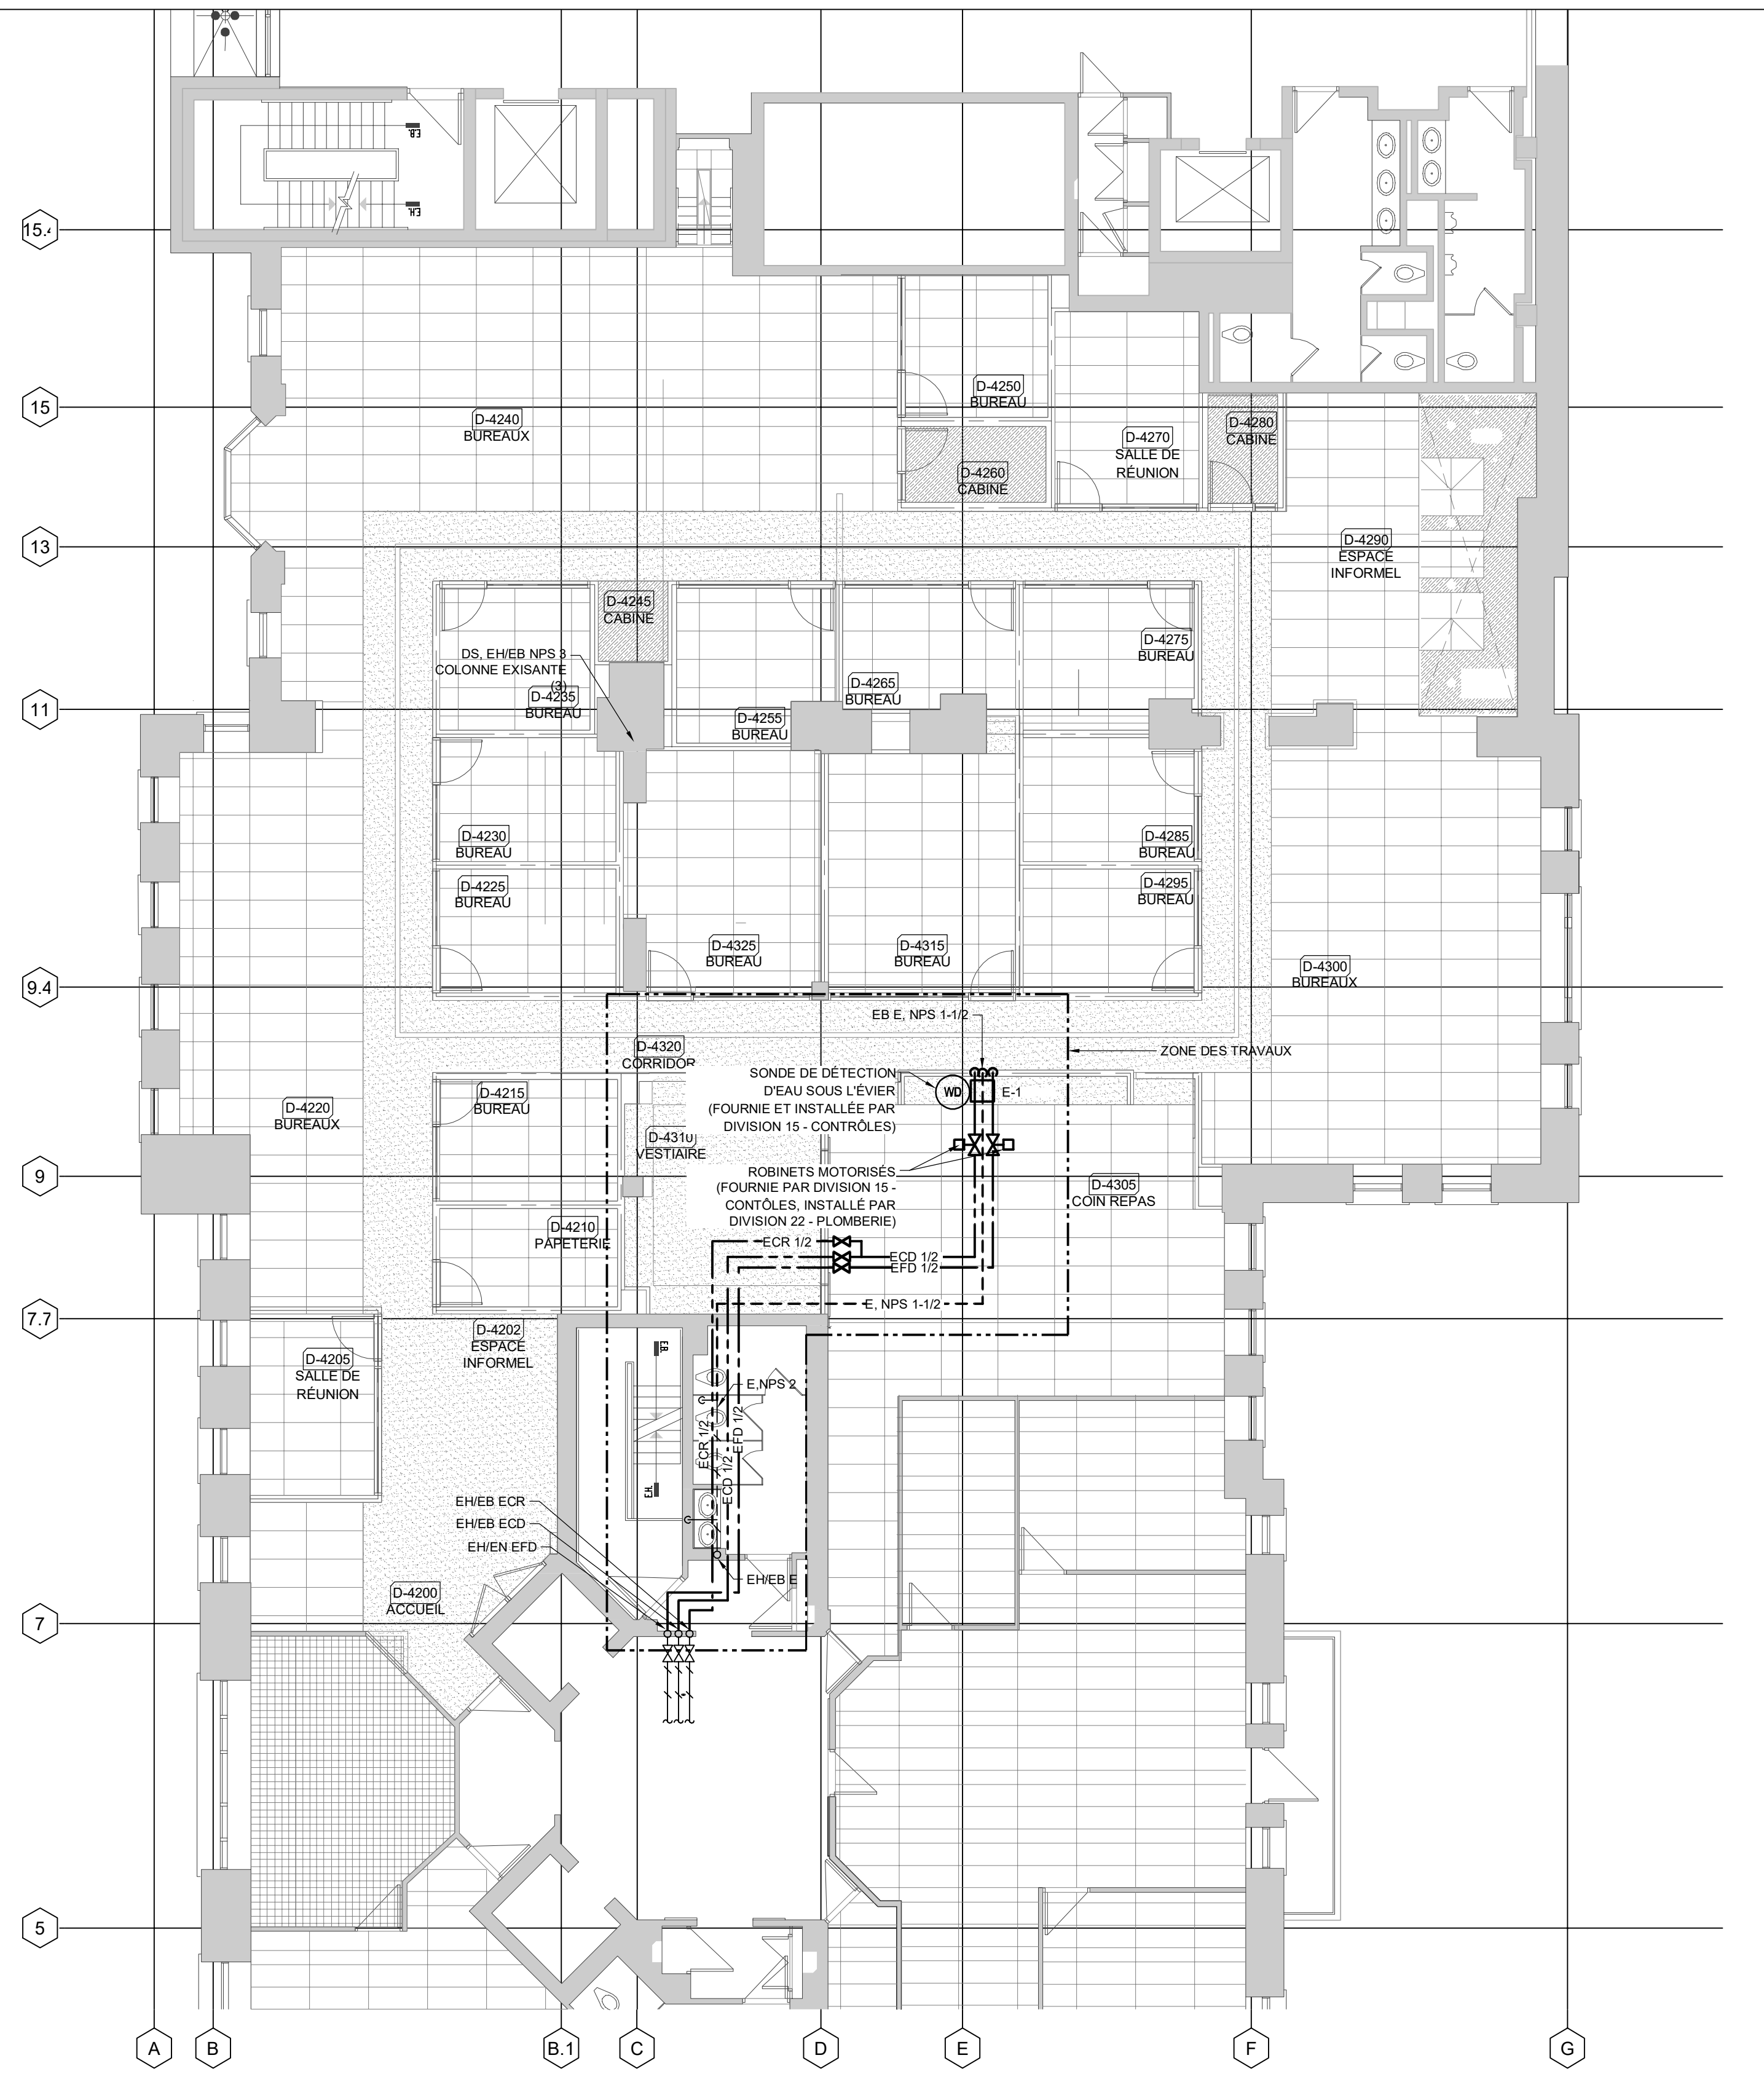


RÉAMÉNAGEMENT ÉVENT / EAU DOMESTIQUE 4e ÉTAGE




UQÀM
Service de la planification
et des projets immobiliers

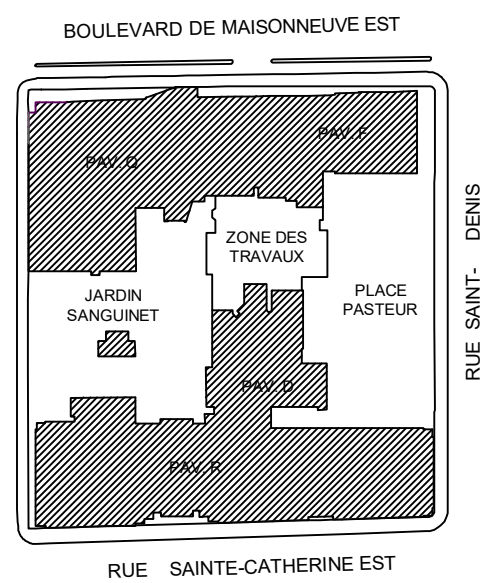


REVISIONS			
NO.	DATE	DESCRIPTION	INT.
0	89/06/05	POUR APPROBATION - MESS	M.B.
1	90/02/08	EMIS POUR CONSTRUCTION	M.B.
2	93/04/23	TEL. QUE CONSTRUCT	M.B.

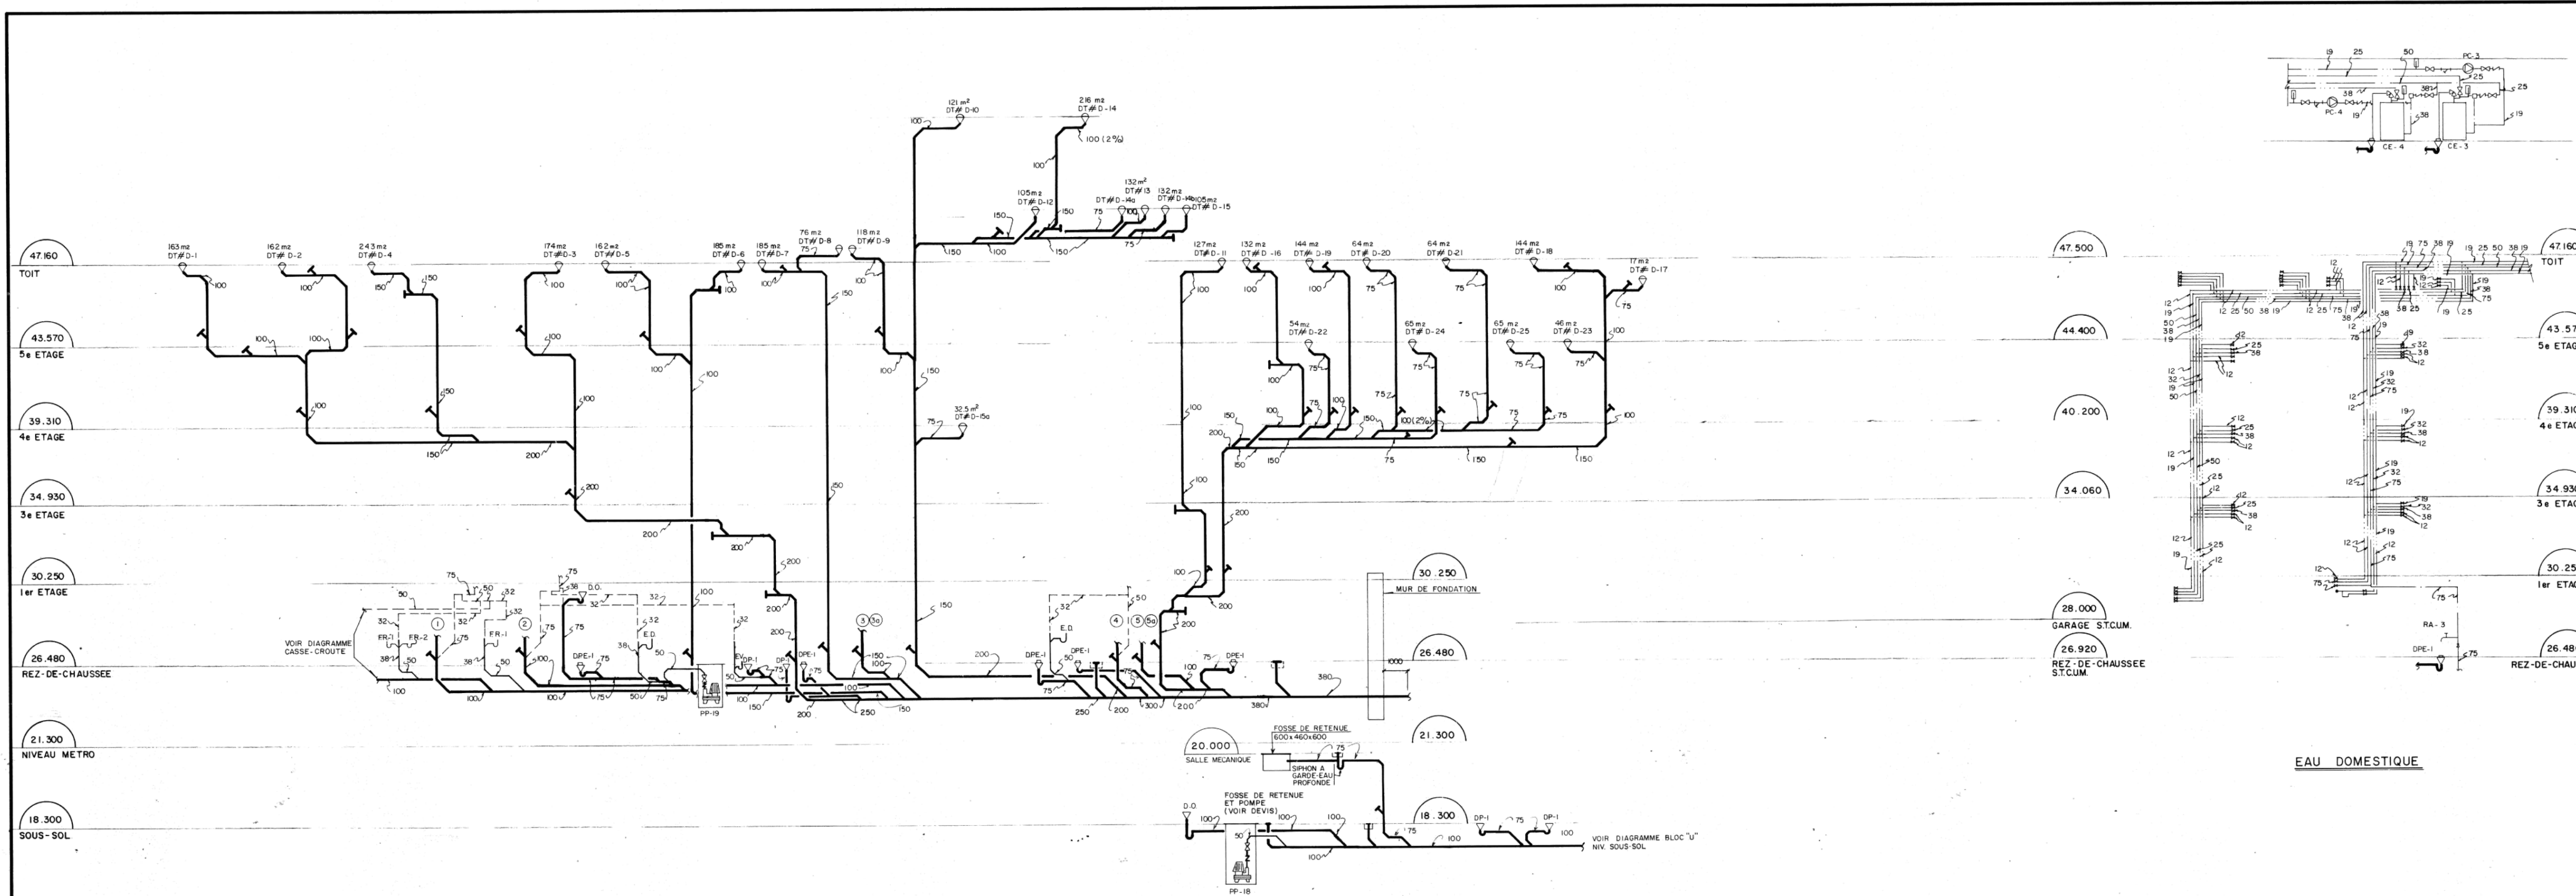

DIAGRAMMES DES COURSES VERTICALES - BLOC "D"

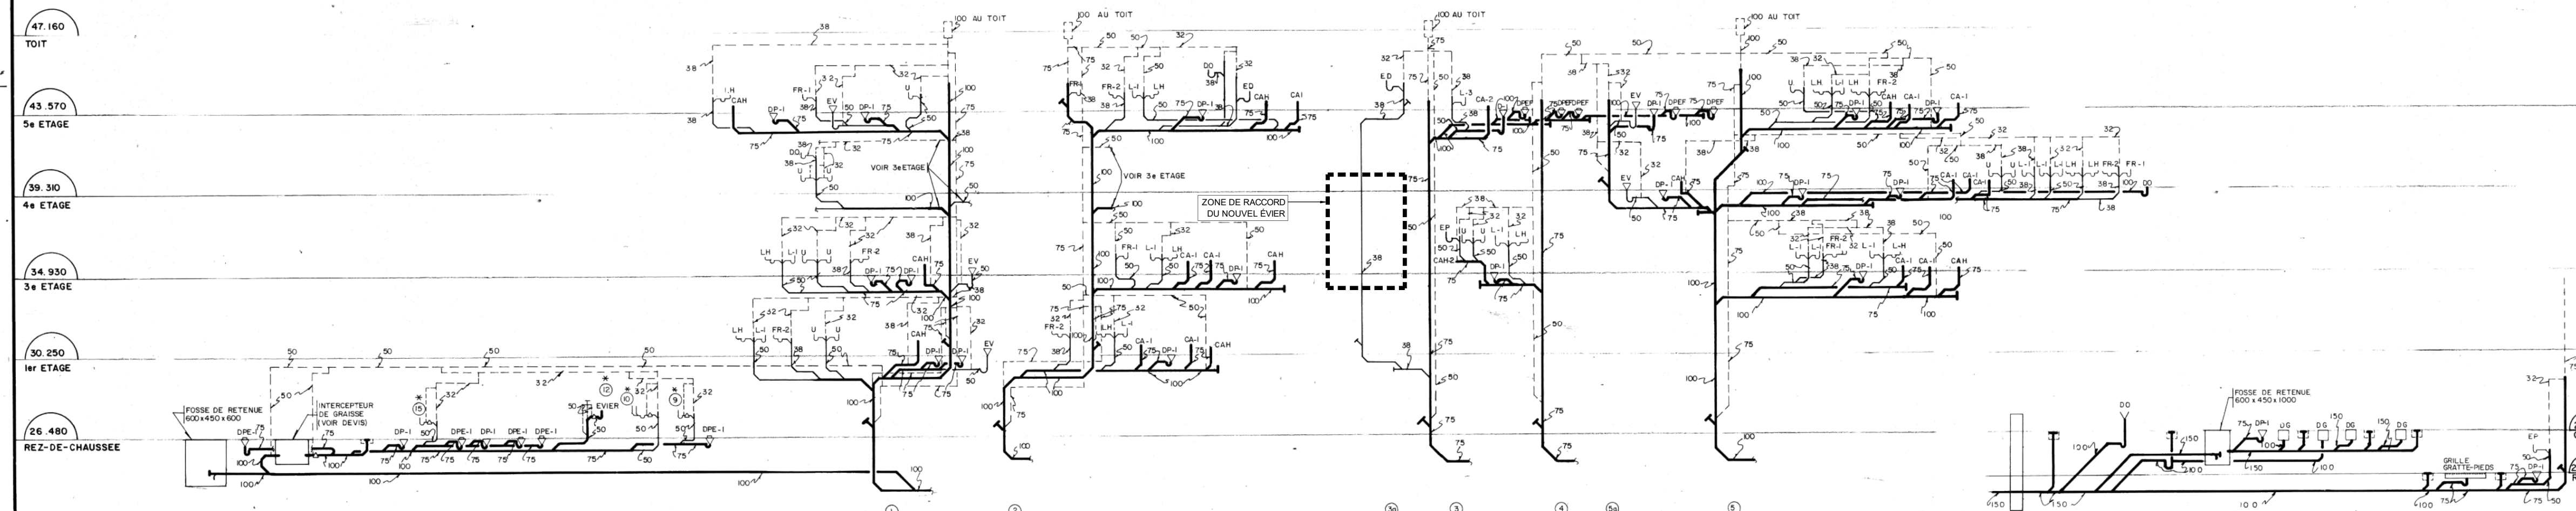

DIAGRAMMES DES COURSES VERTICALES - BLOC "U"

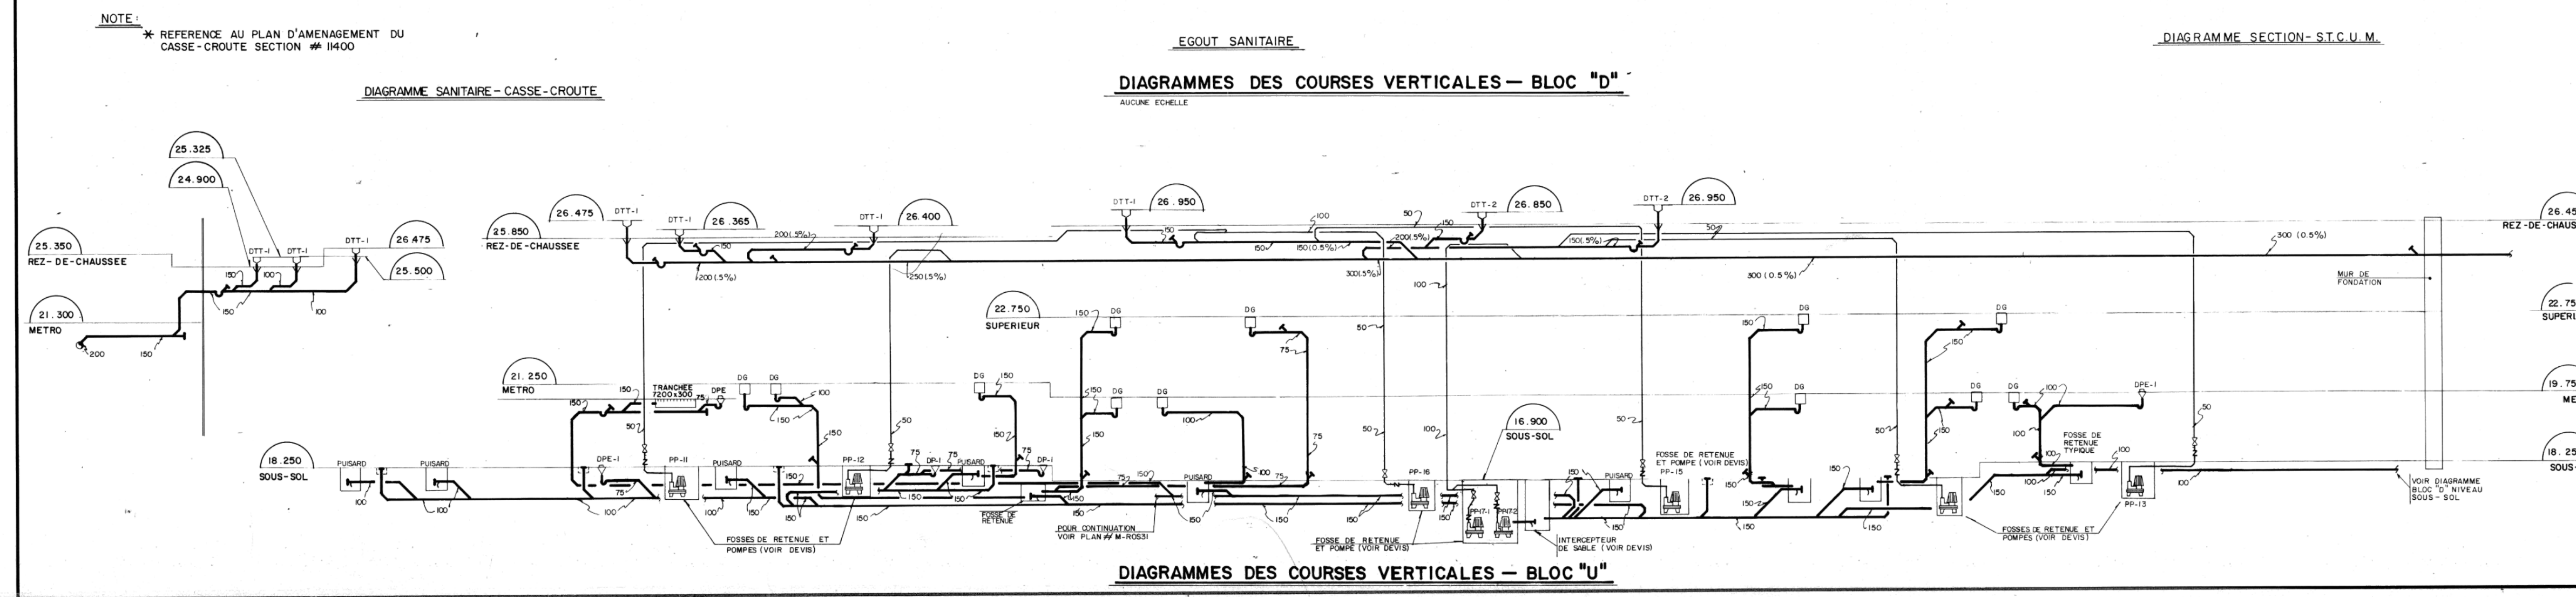

NOTE:
* REFERENCE AU PLAN D'AMENAGEMENT DU CASSE-CROUTE SECTION # 1400


Université
du Québec
à Montréal
Campus Phase II

ARCHITECTES
JODON, LAMARRE, PRATTE & ASSOCIES
DIMITRI DIMAKOPOULOS & ASSOCIES

INGÉNIEURS EN STRUCTURE
LALONDE, VALOIS, LAMARRE, VALOIS & ASSOCIES, INC.

INGÉNIEURS EN MÉCANIQUE ÉLECTRIQUE - COMMUNICATIONS
BOUTHELLETTE, PARIZEAU, LIBERON, ROY & ASSOCIES, INC.

DIRECTION GÉNÉRALE DU PROJET
MÉNAN CONSTRUCTEURS GESTIONNAIRES (1984) INC.

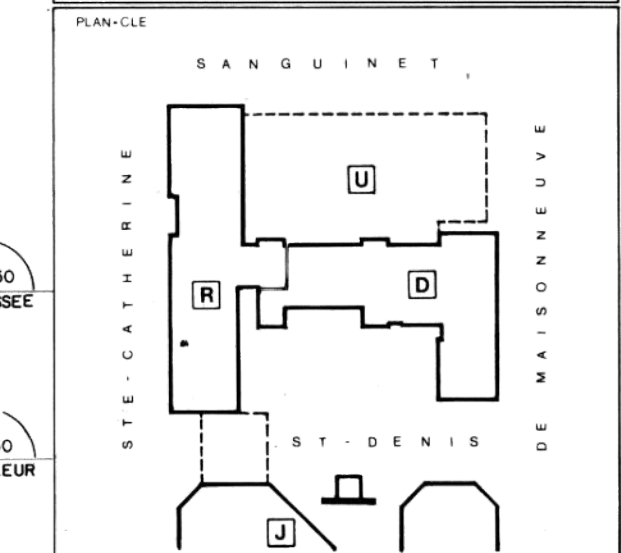

DESIGNÉ IB RC M.C. INDIQUEE 89/03/28 89/07/07
DISCIPLINE PLOMBERIE DOSSIER 86-002 (1) CONTRAT 1017-05
TITRE DRAINAGE & EAU DOMESTIQUE

DIAGRAMMES BLOC "D" & "U"

BLOC NO. "D" & "U" M I 0 0 3 3 R 0 2

CES DOCUMENTS NE DOIVENT PAS
ÊTRE UTILISÉS À DES FINS DE
CONSTRUCTION.


PAVILLON D
RÉAMÉNAGEMENT DES
SERVICES FINANCIERS ET
DE L'APPROVISIONNEMENT
SERVICE DE LA PLANIFICATION ET
DES SERVICES IMMOBILIERS UQÀM
1430 RUE SAINT-DENIS,
MONTRÉAL, QC H2X 3J8
UQAM: P22020DD | CGA: 22-130
BPA: 2021-185-1020

date 2023-04-18
échelle 1:100
vérification S.L.
conception C.P.T.
dessin J.S.

MÉCANIQUE
PLOMBERIE
POUR INFORMATION



UQÀM
 Service de la planification
 et des projets immobiliers

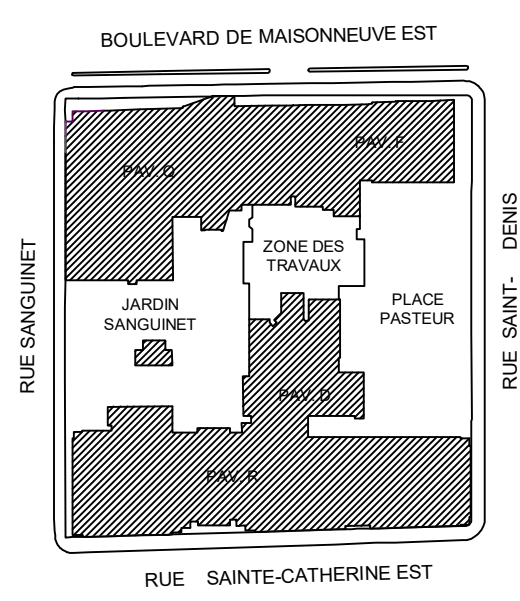

ÉMISSION	APPROBATION	REVISION	DATE


POUR SOUMISSIONS S.L. 0 2023-10-18

CES DOCUMENTS NE DOIVENT PAS ÊTRE UTILISÉS À DES FINS DE CONSTRUCTION.


PAVILLON D
 RÉAMÉNAGEMENT DES
 SERVICES FINANCIERS ET
 DE L'APPROVISIONNEMENT
 SERVICE DE LA PLANIFICATION
 ET DES SERVICES IMMOBILIERS UQÀM
 1430 RUE SAINT-DENIS,
 MONTRÉAL, QC H2X 3J8
 UQAM: P22020DD | CGA: 22-130
 BPA: 2021-185-1020

date 2023-04-18
 échelle 1:100
 vérification S.L.
 conception C.P.T.
 dessin J.S.

**MÉCANIQUE
 PROTECTION INCENDIE
 DÉMANTÈLEMENT/
 RÉAMÉNAGEMENT**

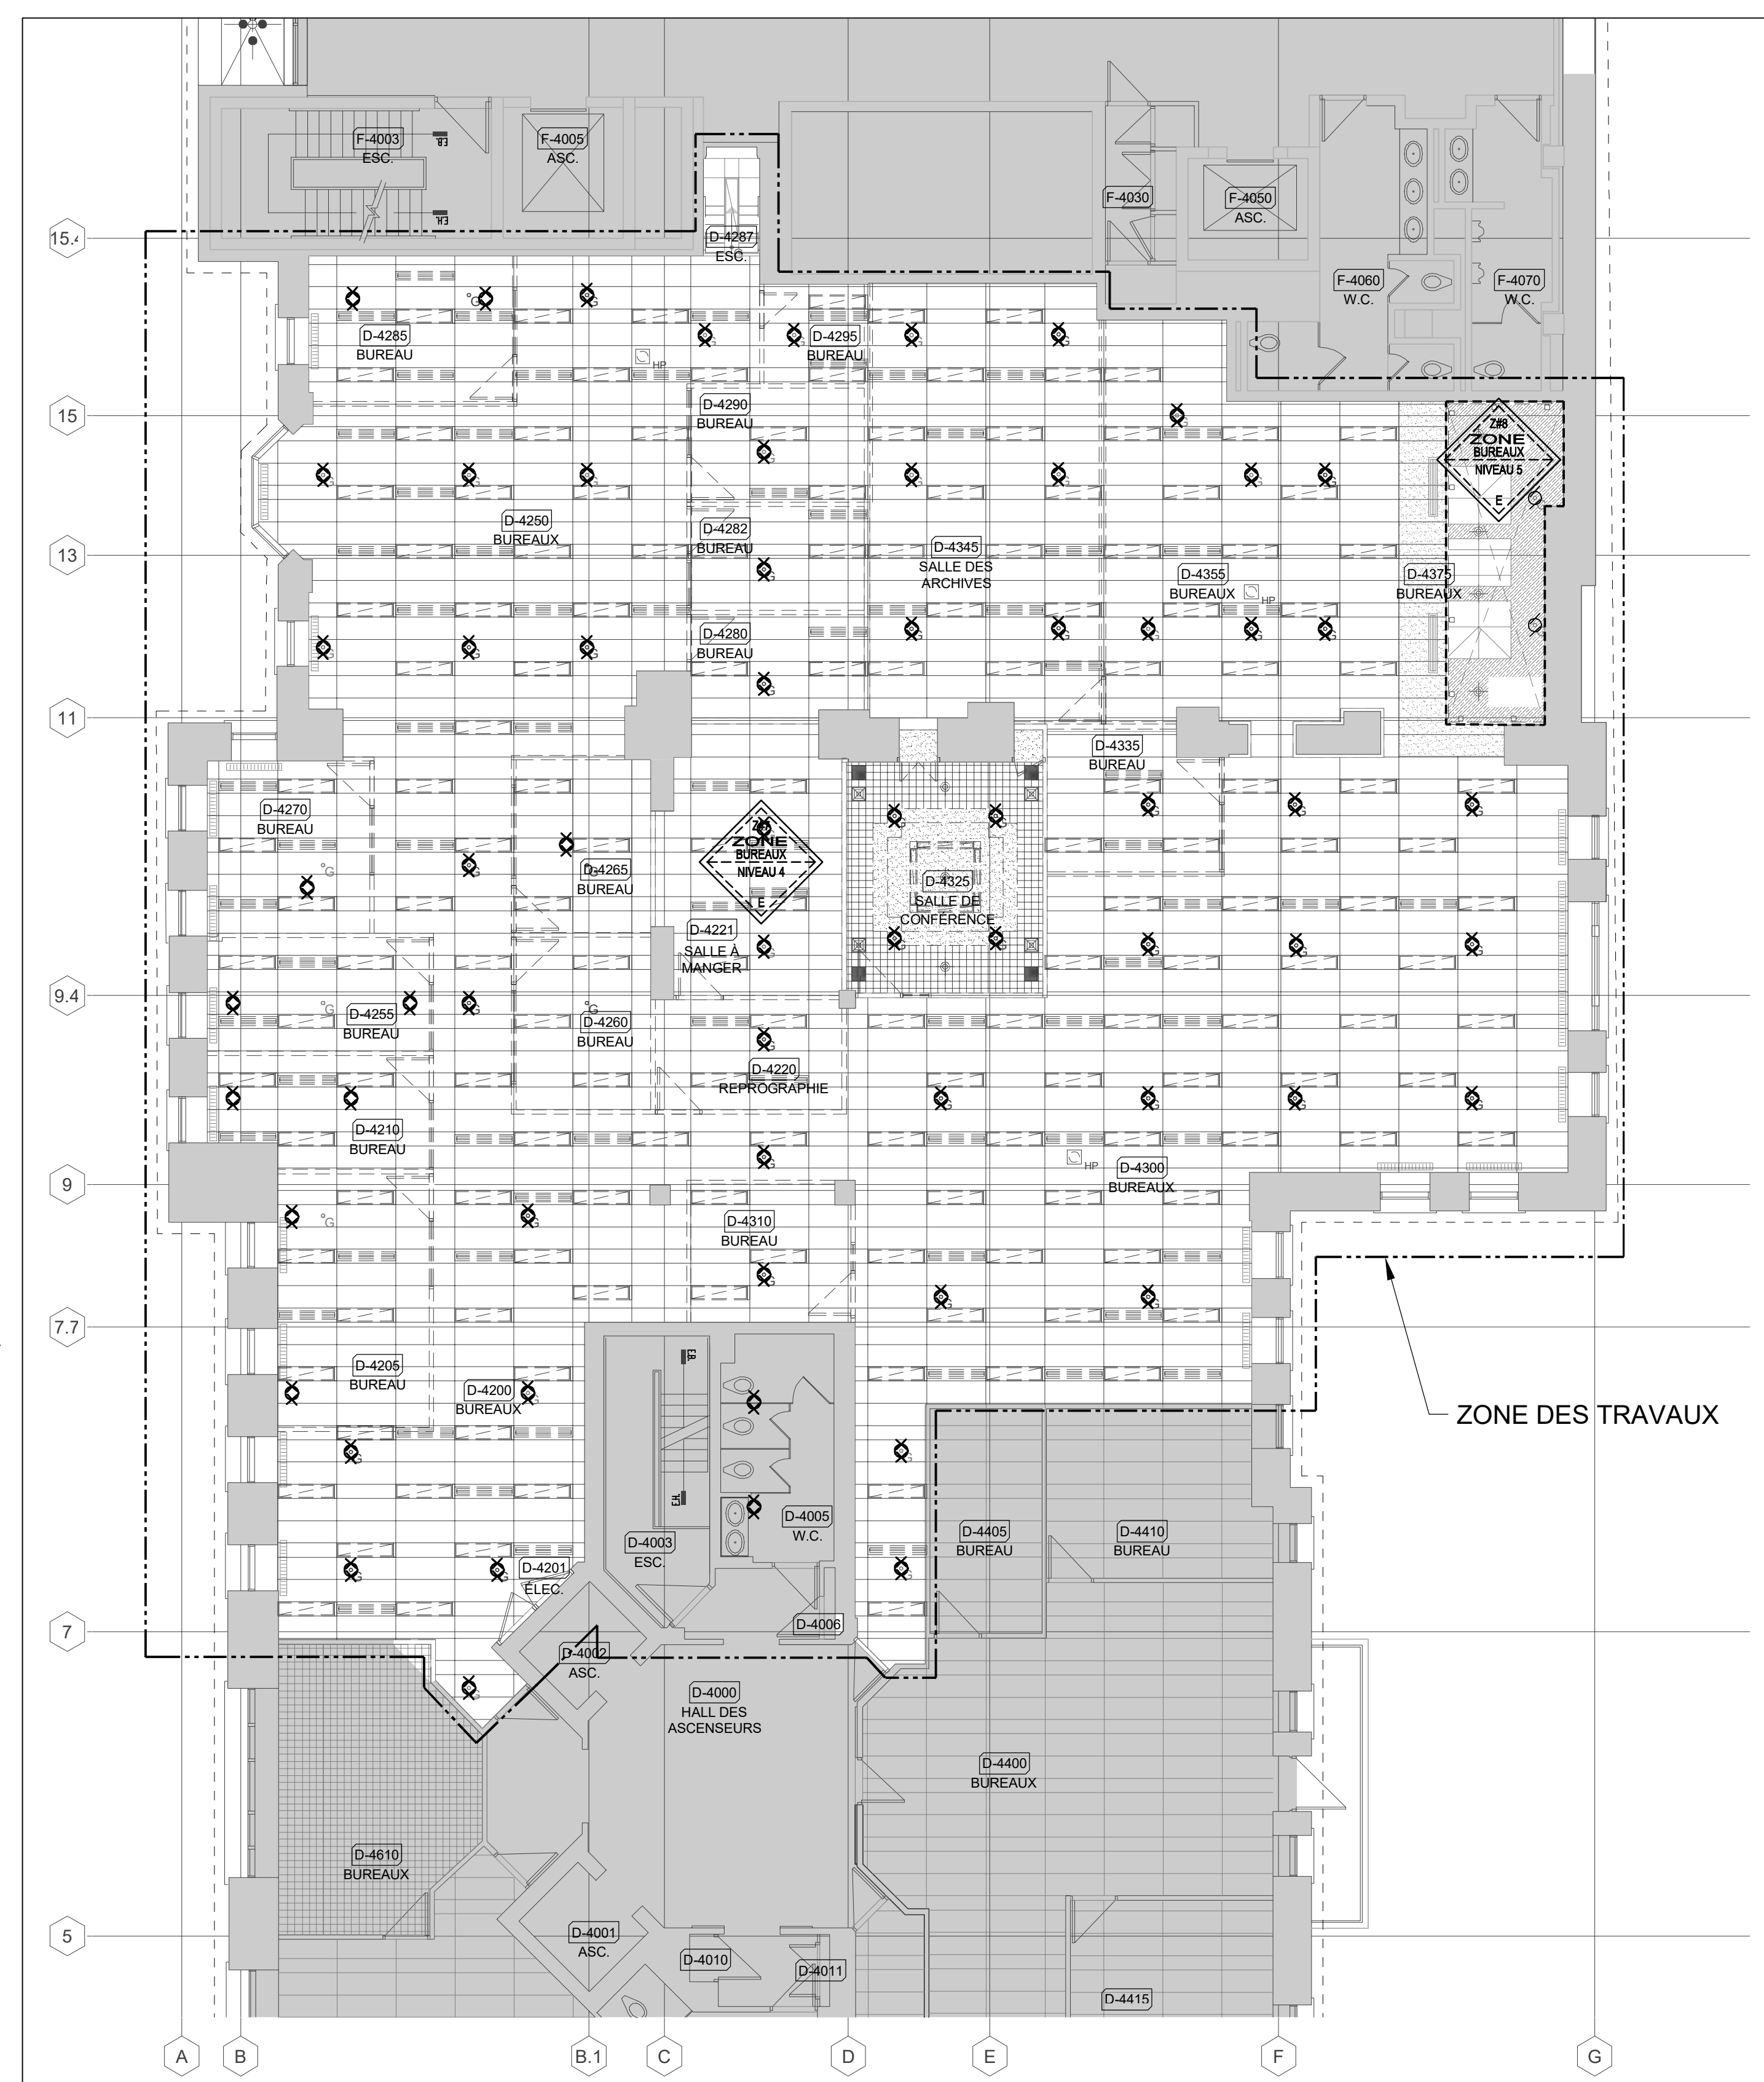

DÉMANTÈLEMENT

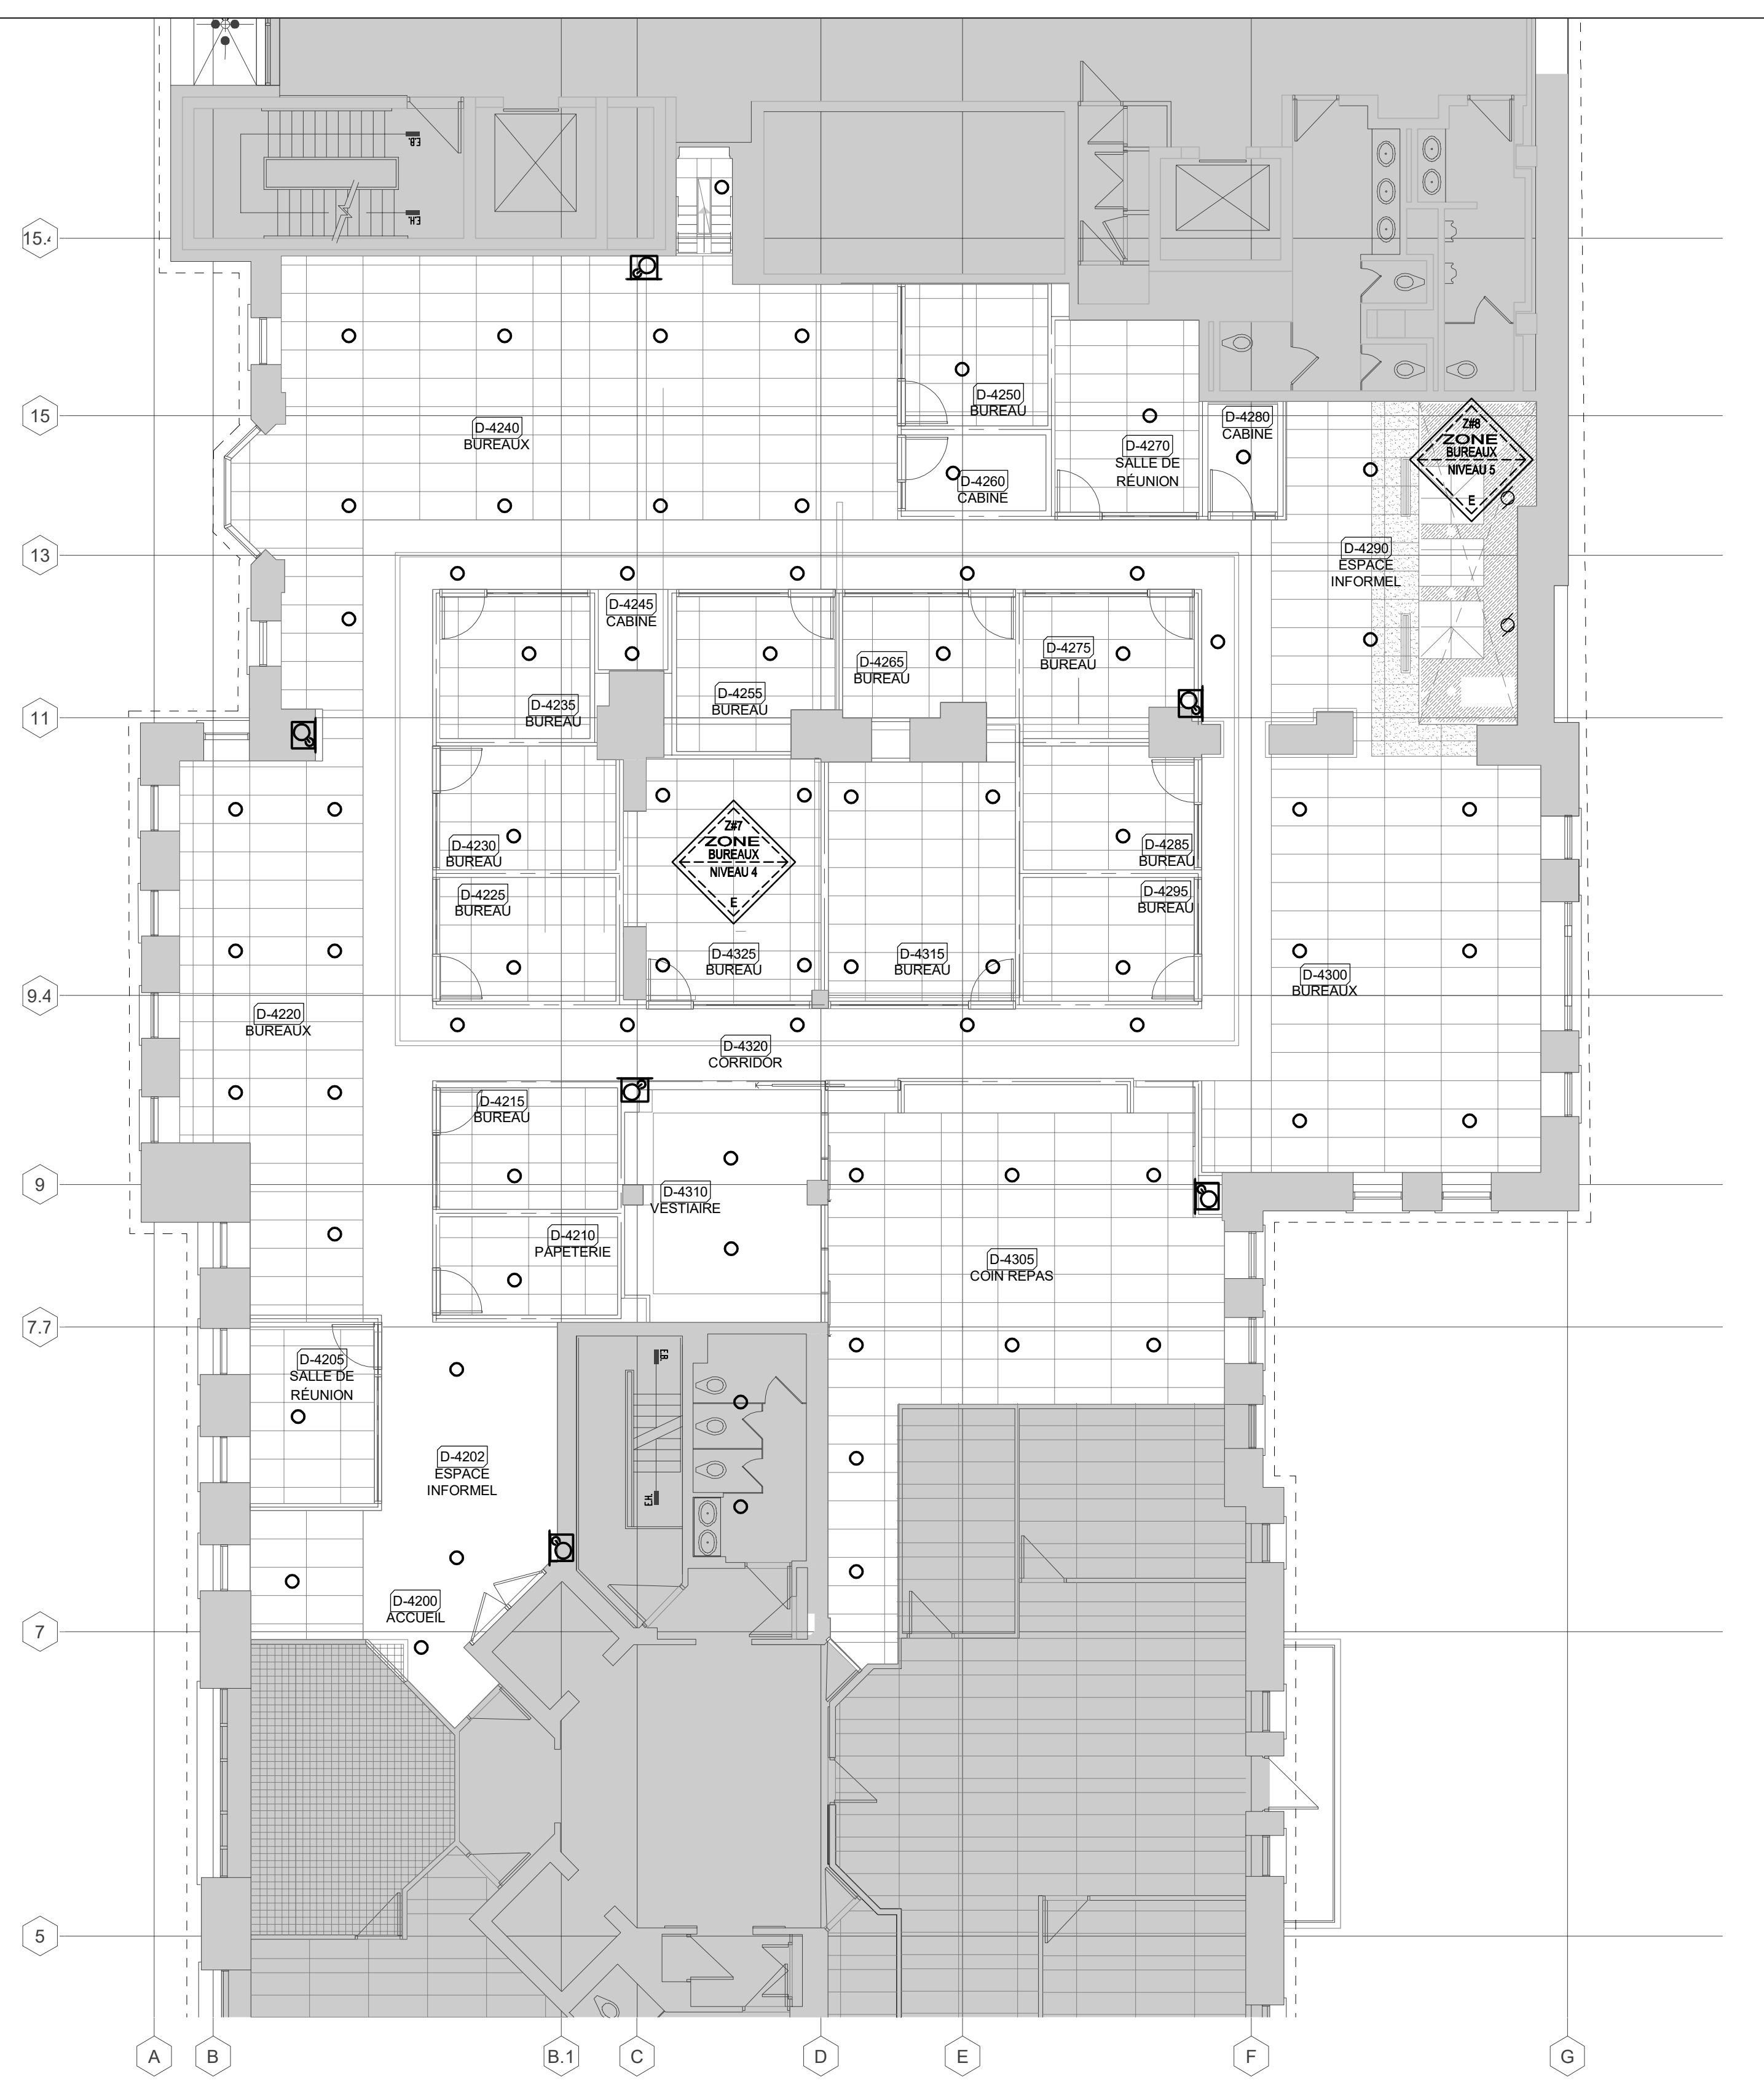


RÉAMÉNAGEMENT


ZONE DES TRAVAUX



UQÀM
Service de la planification
et des projets immobiliers

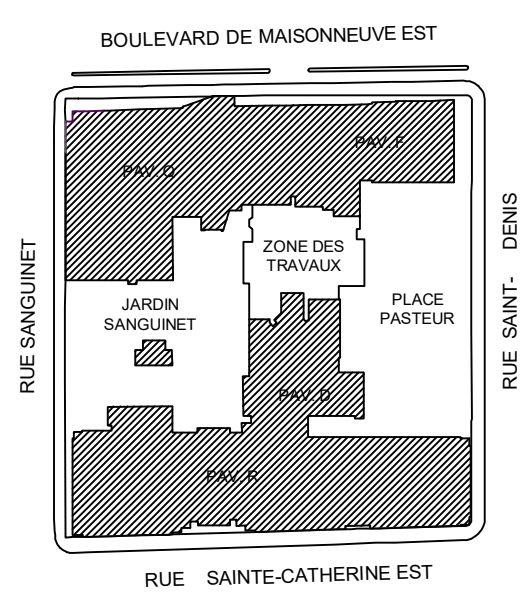

REVISIONS			
NO.	DATE	DESCRIPTION	INIT.
P00	09-05-28	POUR APPROBATION M.E.S.S.	
P01	09-06-09	POUR APPROBATION M.E.S.S.	
R01	09-02-28	CHANGEMENT # 6	
R01	09-02-28	POUR CONSTRUCTION	
R01	09-09-19	CHANGEMENT # 1 rev. 2	
R01	09-11-15	CHANGEMENT # 1 rev. 2	
R05	03-06-18	TÉL. QUÉ CONSTRUIT	



POUR L'EMPLACEMENT EXACT DES COMPOSANTES, SE RÉFÉRER AU PLAN FUEL QUÉ CONSTRUIT DE L'ENTREPRENEUR EN PROJ.-INC. NORWAL CANADA INC. PLAN NO: 1005-1/20



Université du Québec à Montréal
Campus Phase II

ARCHITECTES
JOSÉE LAMARRE, PRATTE & ASSOCIÉS
DIMITRI DIMAKOPOULOS & ASSOCIÉS

INGÉNIEURS EN STRUCTURE
LALONDE, VALOIS, LAMARRE, VALOIS & ASSOCIÉS, INC.

INGÉNIEURS EN MÉCANIQUE, ÉLECTRICITÉ COMMUNICATIONS
BOUTHLETT, PARIZEAU, LIBRION, ROY & ASSOCIÉS, INC.

DIRECTEUR GÉNÉRAL DU PROJET
MÉNILAN CONSTRUCTEURS GESTIONNAIRES (1984) INC.

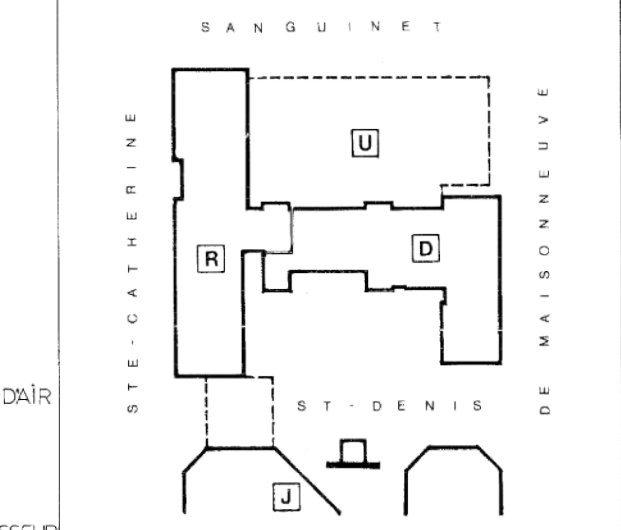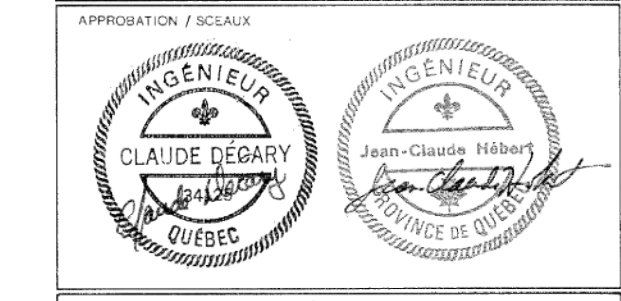

DESIGN	REVISE	ECHELLE	TYPE	EMIS	SOUSMIS
G.Y.	R.P.		100-03-28	86-07-07	
PROTECTION INCENDIE			86-001	1017-05	

SCHEMA ET DETAILS

DESIGN NO. M.1.2.0.4.1.R.0.4

CES DOCUMENTS NE DOIVENT PAS ÊTRE UTILISÉS À DES FINS DE CONSTRUCTION.

PAVILLON D
RÉAMÉNAGEMENT DES SERVICES FINANCIERS ET DE L'APPROVISIONNEMENT
SERVICE DE LA PLANIFICATION ET DES SERVICES IMMOBILIERS UQÀM
1430 RUE SAINT-DENIS,
MONTRÉAL, QC H2X 3J8
UQAM: P22020DD | CGA: 22-130
BPA: 2021-185-1020


date 2023-04-18
échelle AUCUNE
vérification S.L.
conception C.P.T.
dessin J.S.

MÉCANIQUE
PROTECTION INCENDIE
POUR INFORMATION


30 MAI

PROTECTION INCENDIE
SCHEMA ET DETAIL


86-001
M12041

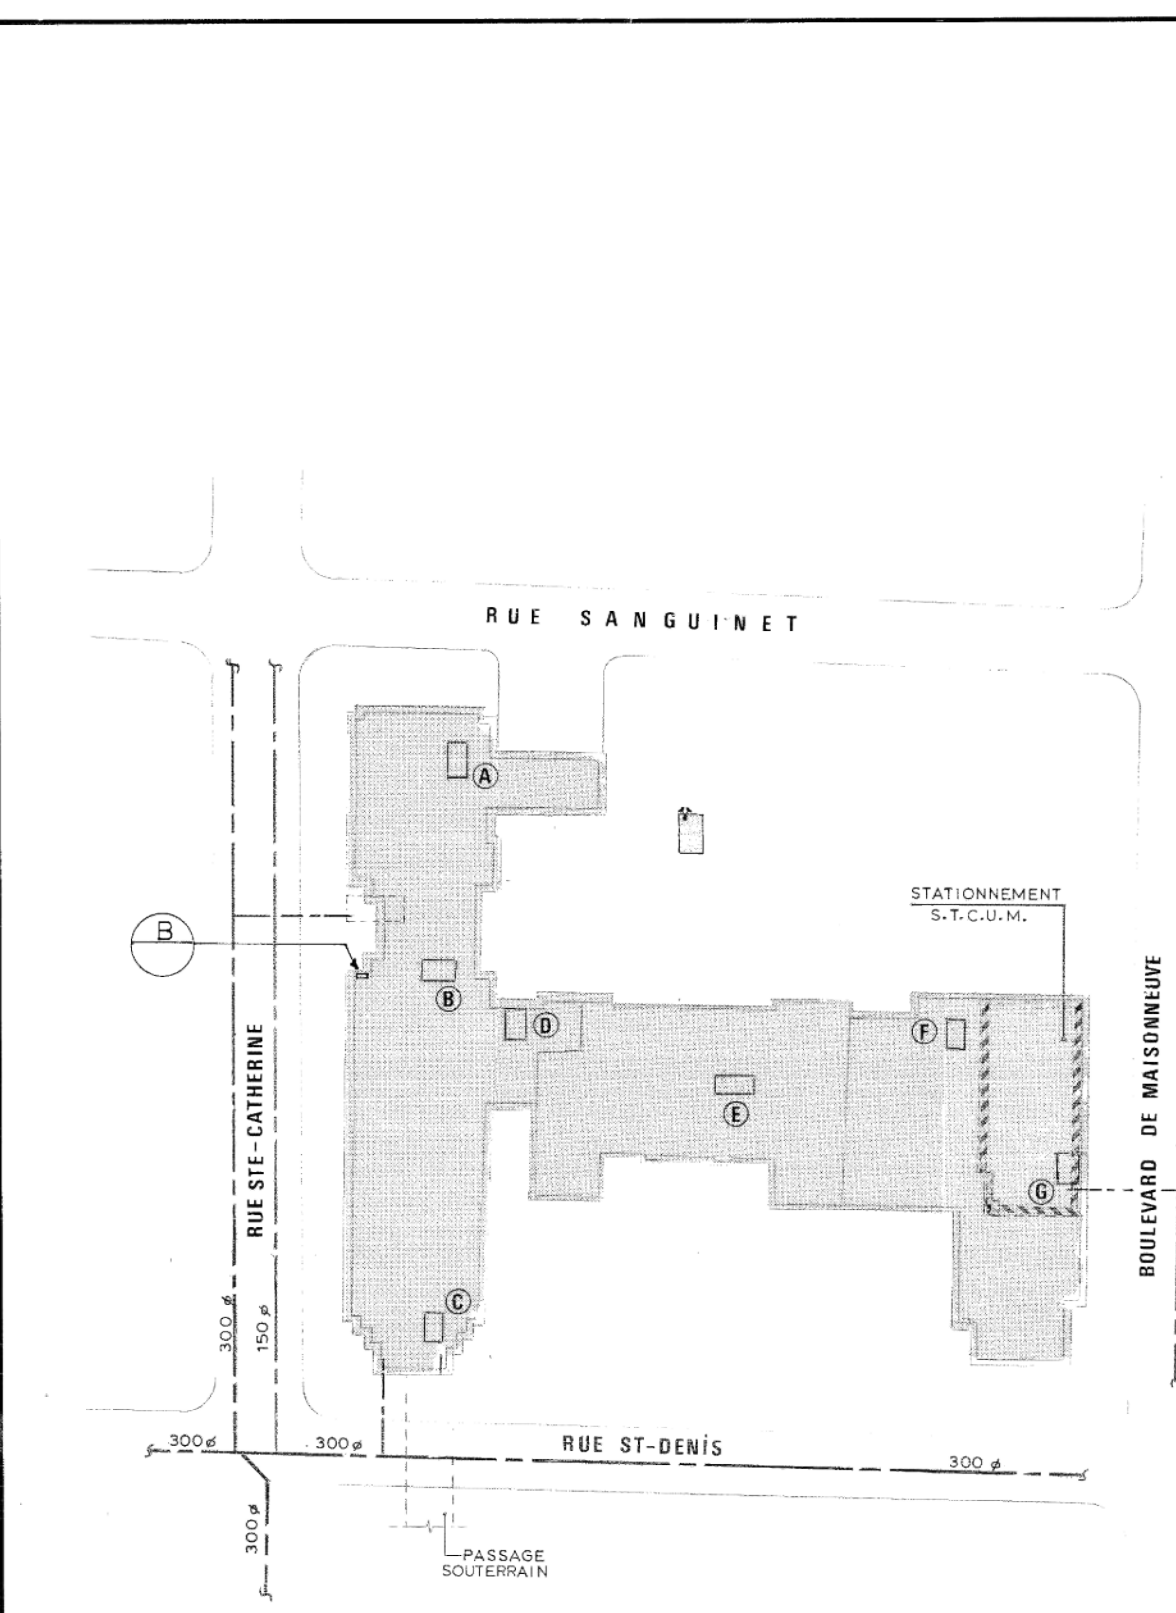


NOTE: AVANT D'EFFECTUER TOUTE EXCAVATION, L'ENTREPRENEUR DEVRA VÉRIFIER AVEC LES AUTORITÉS CONCERNÉES, L'EMPLACEMENT DES TUYAUX, CONDUITES ET CÂBLES SOUTERRAINS DES SERVICES PUBLICS.

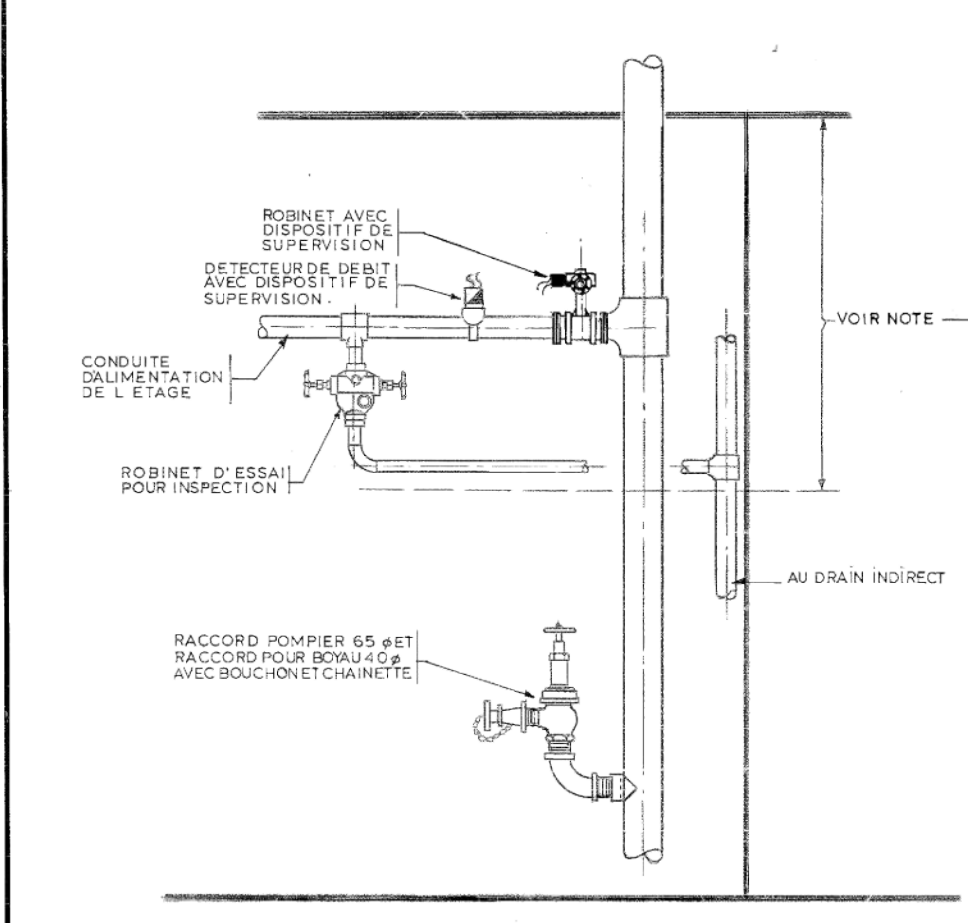


A ARRANGEMENT DES ROBINETS DE ZONE, D'ESSAI ET DU RACCORD POMPIER

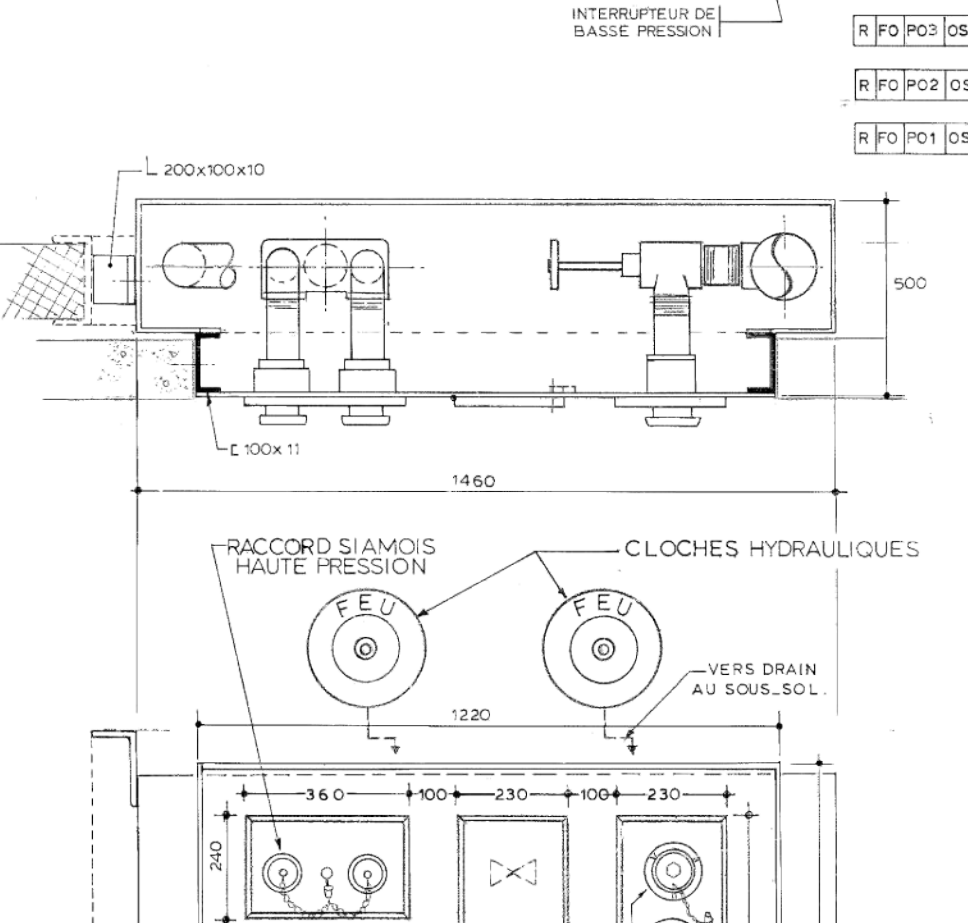


B PLAQUE POUR SERVICES D'INCENDIE

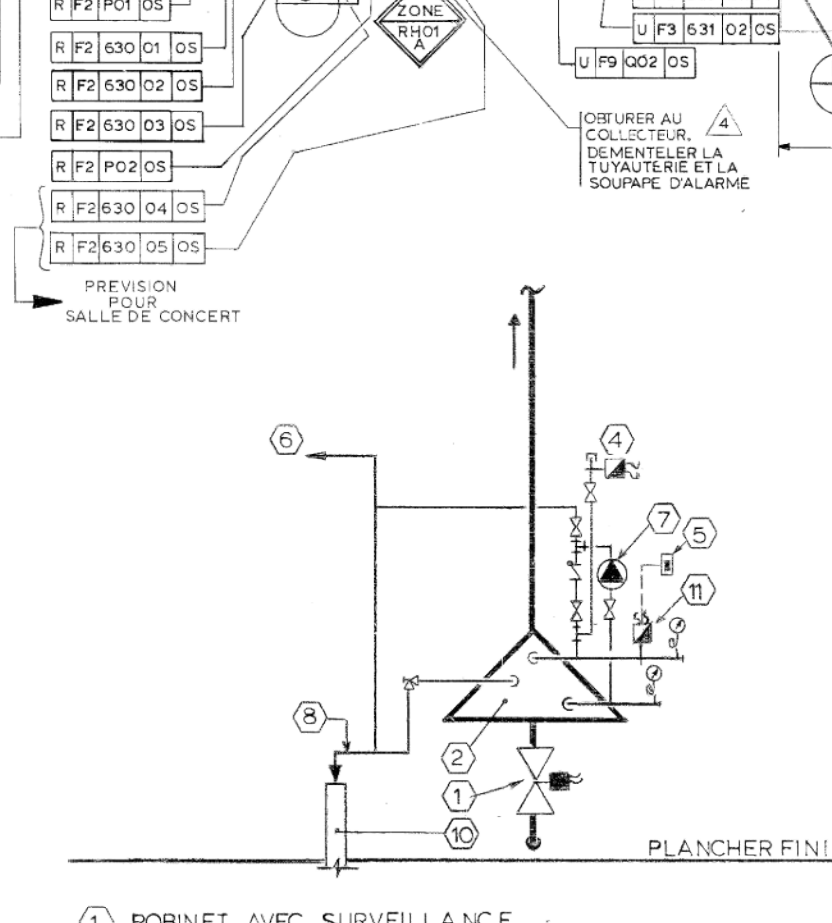

C SCHEMA DE RACCORDEMENT DE SOUPE D'ALARME POUR SYSTEME SOUS EAU

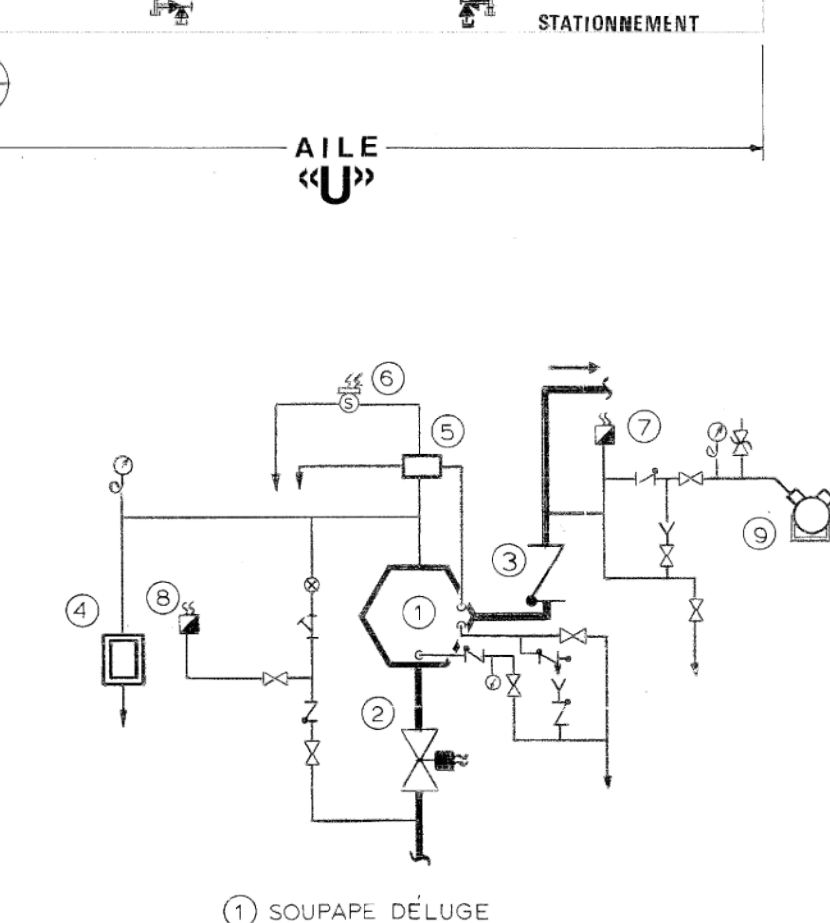


D SCHEMA DE RACCORDEMENT DE SOUPE D'ALARME POUR SYSTEME PRE-ACTION

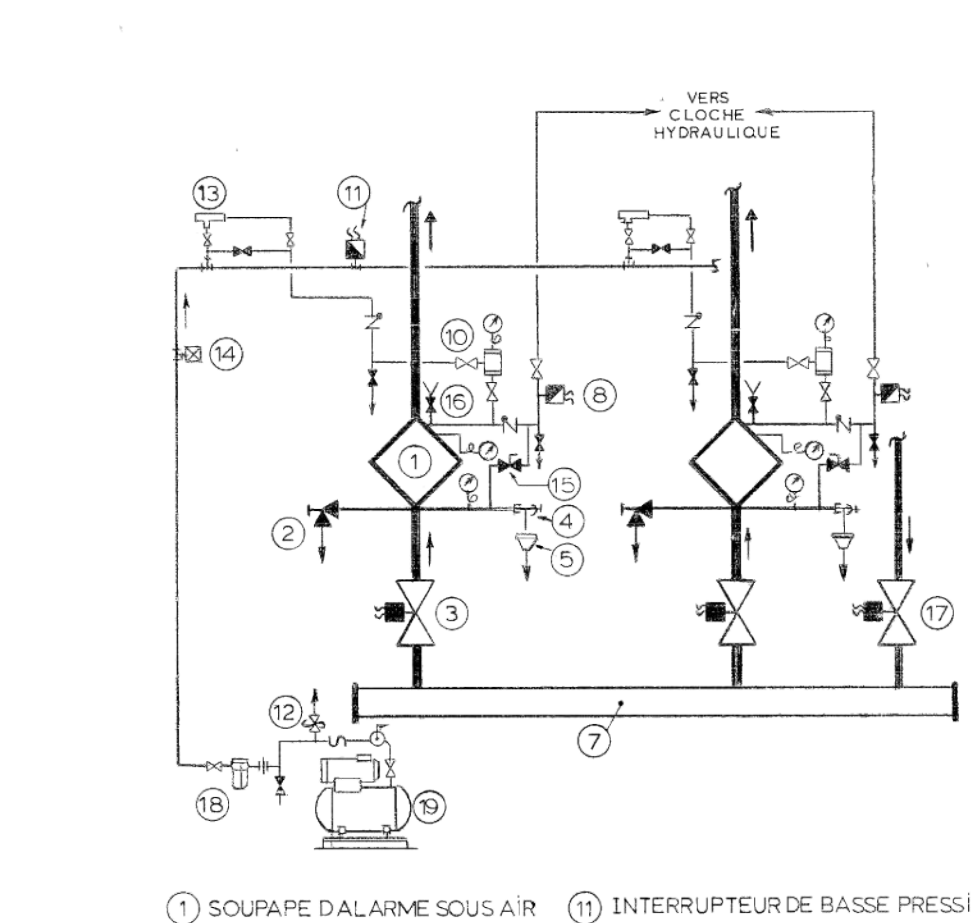

E SCHEMA DE RACCORDEMENT DE SOUPE D'ALARME POUR DES SYSTEMES SECS



UQÀM
Service de la planification
et des projets immobiliers

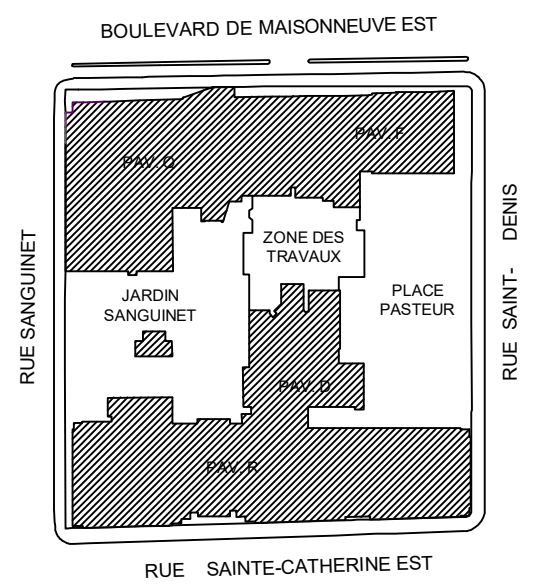

ÉMISSION

POUR SOUMISSIONS S.L. 0 2023-10-18

CES DOCUMENTS NE DOIVENT PAS
ÊTRE UTILISÉS À DES FINS DE
CONSTRUCTION.

PAVILLON D
RÉAMÉNAGEMENT DES
SERVICES FINANCIERS ET
DE L'APPROVISIONNEMENT
SERVICE DE LA PLANIFICATION
ET DES SERVICES IMMOBILIERS UQÀM
1430 RUE SAINT-DENIS,
MONTRÉAL, QC H2X 3J8
UQAM: P22020DD | CGA: 22-130
BPA: 2021-185-1020

date 2023-04-18
échelle AUCUNE
vérification S.L.
conception C.P.T.
dessin J.S.

MÉCANIQUE
PROTECTION INCENDIE
POUR INFORMATION

REVISIONS			
NO.	DATE	DESCRIPTION	INT.
P00	18-07-18	POUR L'APPROBATION DE LA PROTECTION INCENDIE	
P01	19-03-28	POUR APPROBATION M.E.S.S.	
P02	20-03-30	PERSIENNEMENT EN FACIÈRE REQUIS	
P03	20-06-06	POUR APPROBATION M.E.S.S.	
R01	20-07-17	REVISION 1, ADDENDUM B	
R02	20-02-28	CHANGEMENT N°6	
R03	20-02-28	POUR CONSTRUCTION	
R04	20-07-03	CHANGEMENT N°4	
R05	20-10-30	CHANGEMENT N° 41	
R06	21-07-20	CHANGEMENT N° 71	
R07	23-04-19	TEL QUÉ CONSTRUCT	

POUR L'EMPLACEMENT EXACT DES
COMPONENTES, SE RÉFÉRER AU PLAN
TEL QUÉ CONSTRUCT DE L'ENTREPRENEUR
EN PROT.-INC. WORMALD CANADA INC.
PLAN N°: 1005 12/20



**Université
du Québec
à Montréal**
Campus Phase II

ARCHITECTES
JODOIN, LAMARRE, PRATTE & ASSOCIÉS
DIMITRI DIMAKOPOULOS & ASSOCIÉS

INGÉNIEURS EN STRUCTURE
LALONDE, VALOIS, LAMARRE, VALOIS & ASSOCIÉS, INC.

INGÉNIEURS EN MÉCANIQUE ÉLECTRIQUE COMMUNICATIONS
BOUTILLETTE, PARIZEAU, LIBORON, ROY & ASSOCIÉS, INC.

DIRECTION GÉNÉRALE DU PROJET
MÉNÉLAN CONSTRUCTEURS GESTIONNAIRES (1984) INC.

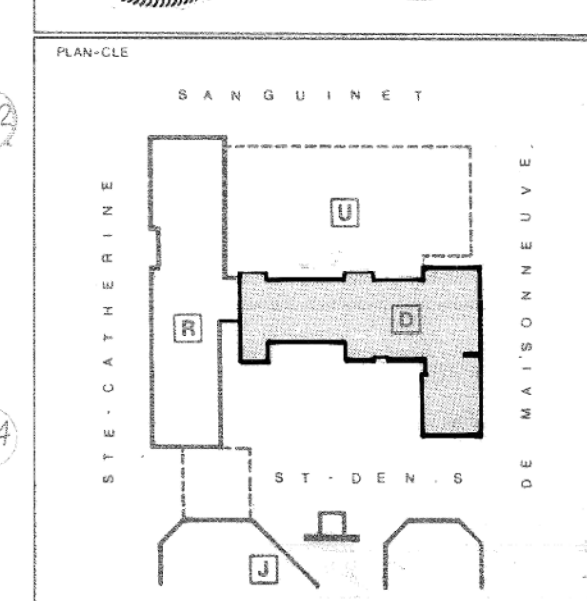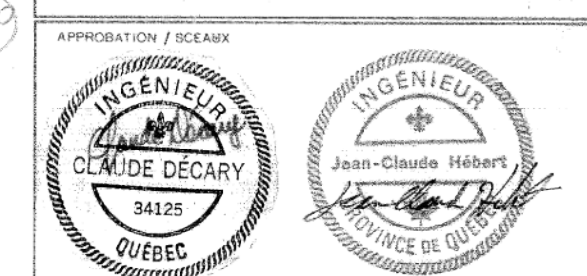


DESIGNÉ
G.Y. VERIFIÉ
R. Po. 1:100
EMIS. 89-03-28
EMIS. SOUMISSION 89-07-07

DISCIPLINE
PROTECTION INCENDIE
OPÉREUR 86-001
CONTRAT 1017-05


PLAN DU REZ-DE-CHAUSSÉE
NIV. 26480

BLOC NO. D
DESSIN NO. MDOR41ROE

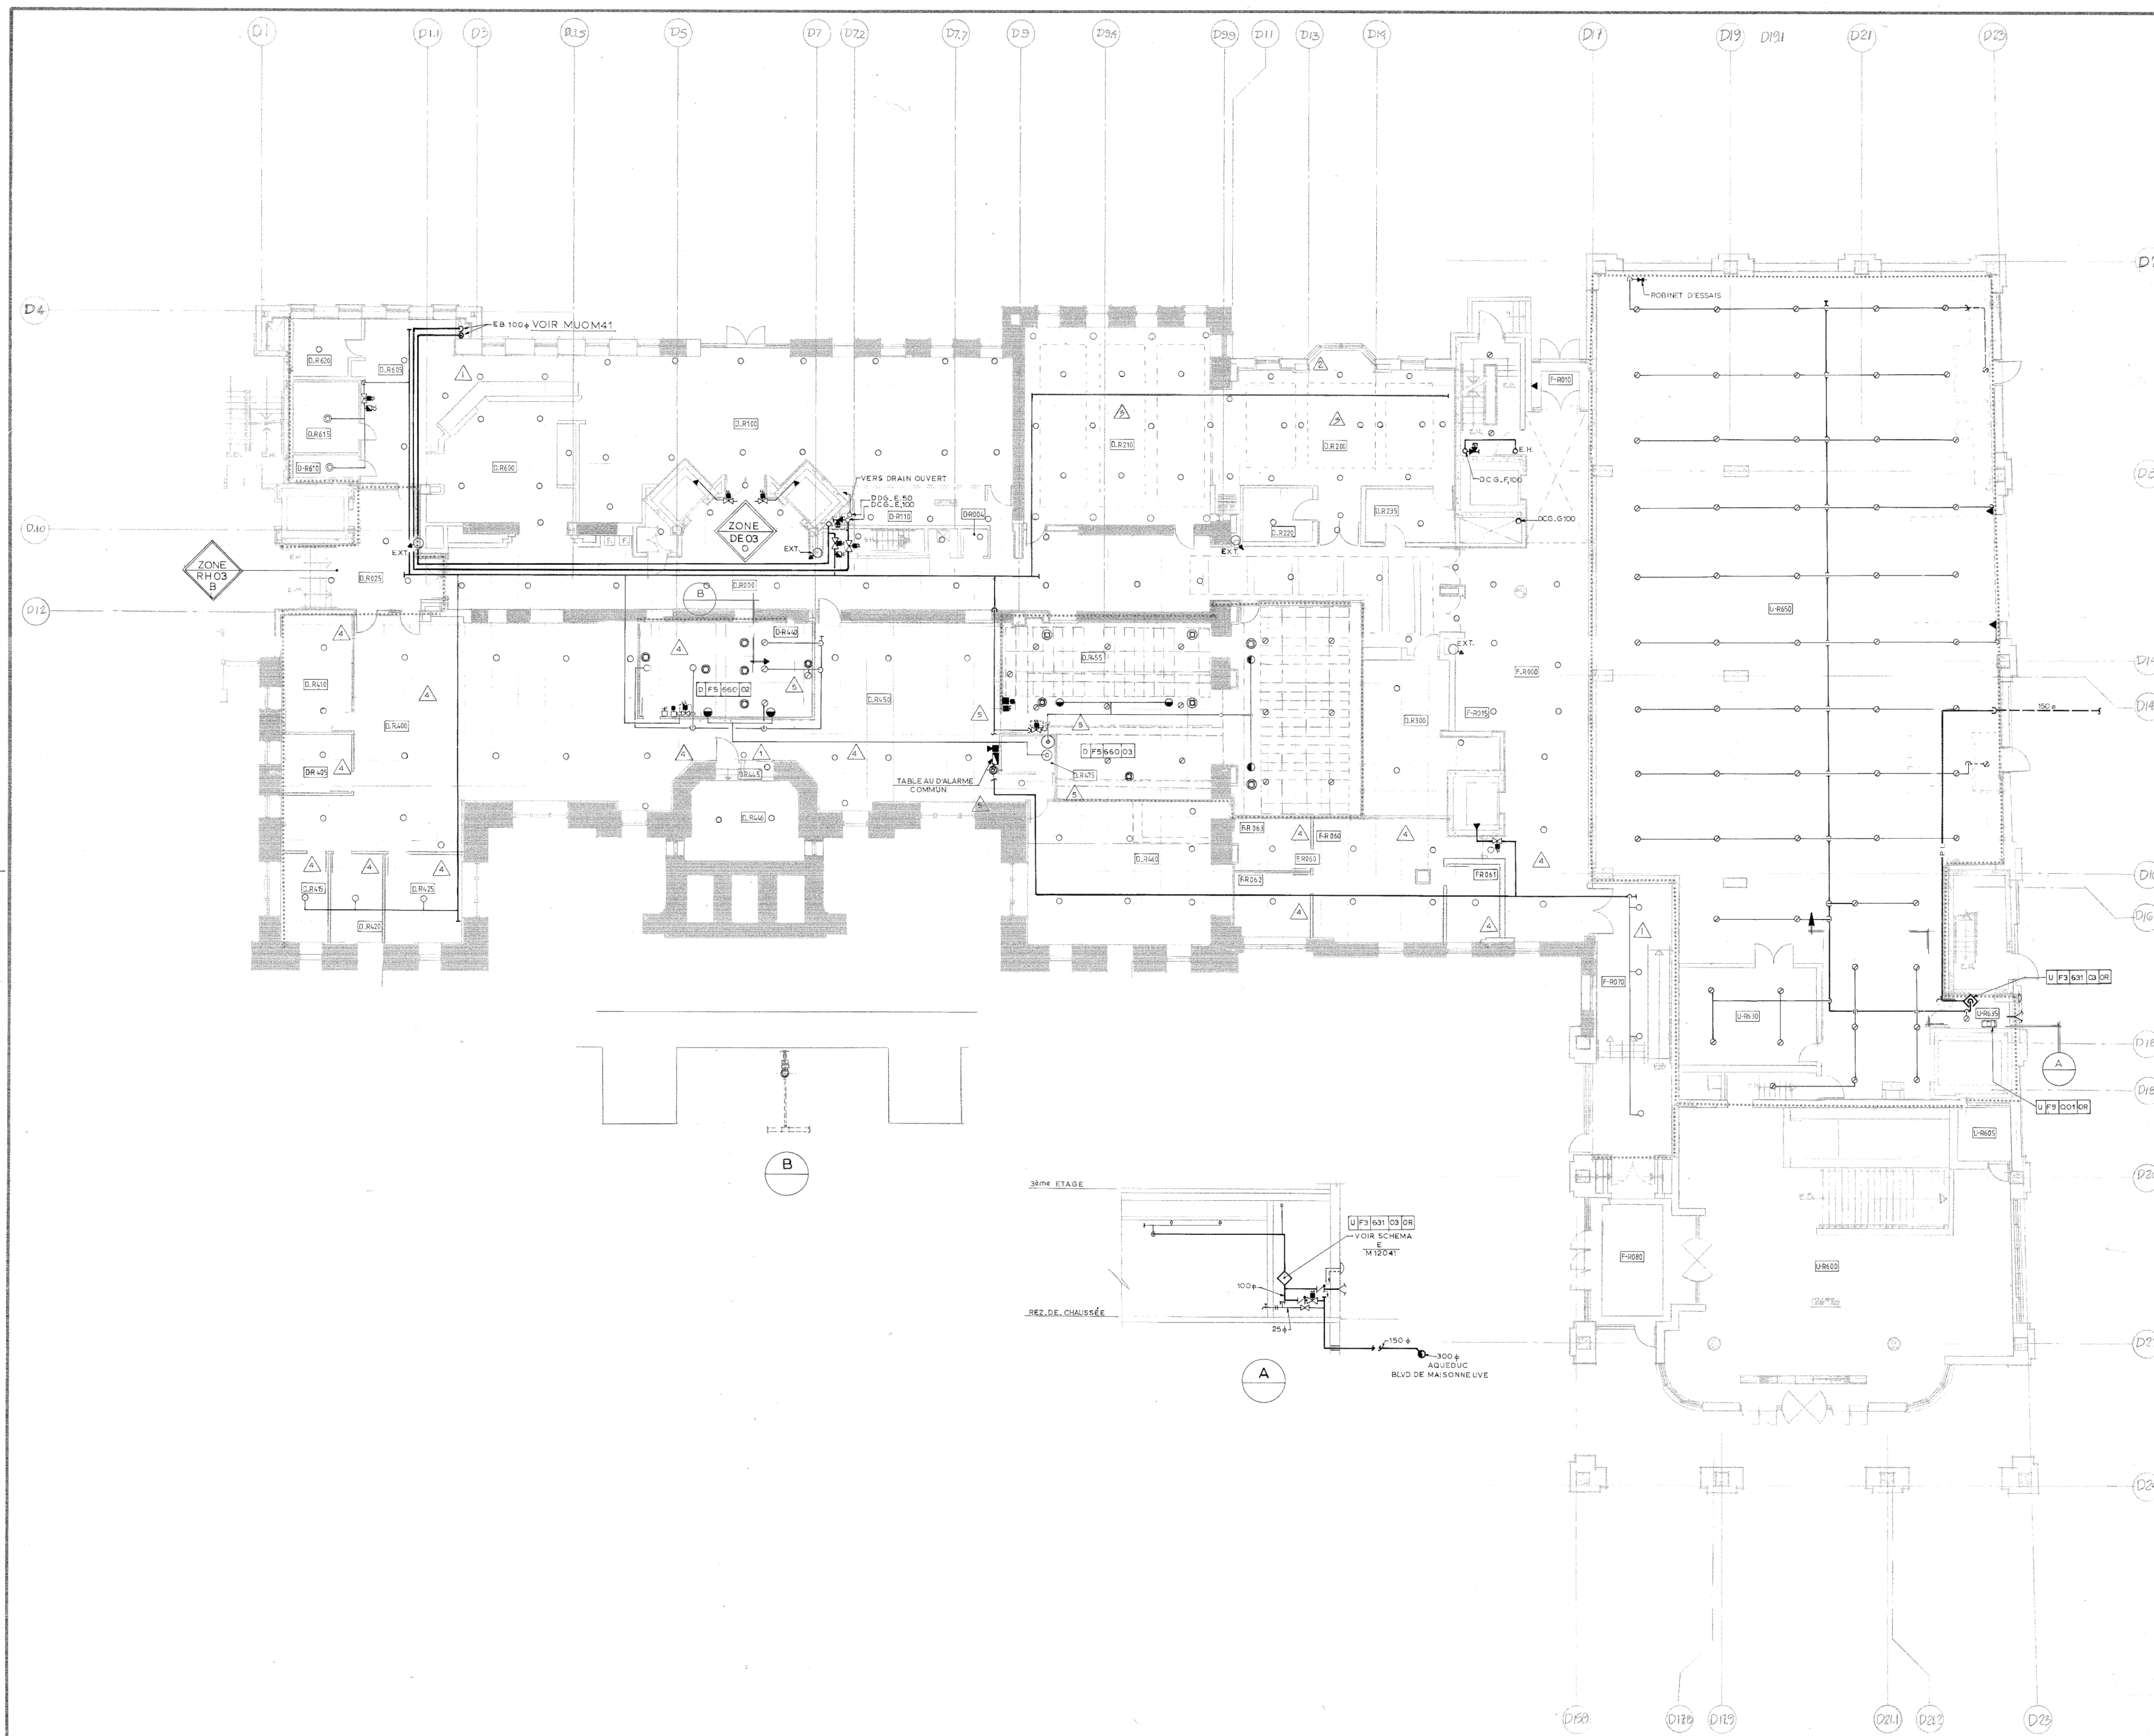

PROTECTION INCENDIE
REZ-DE-CHAUSSÉE "D"

86-001
MDOR41

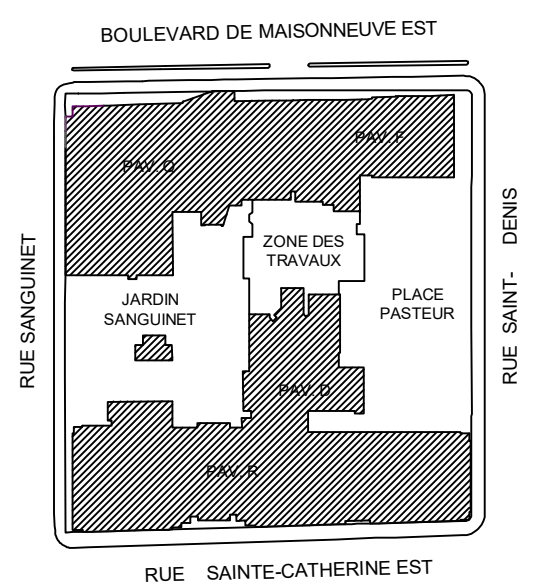

ÉMISSION

APPROBATION
REVISION
DATE

POUR SOUMISSIONS S.L. 0 2023-10-18

CES DOCUMENTS NE DOIVENT PAS ÊTRE UTILISÉS À DES FINS DE CONSTRUCTION.

PAVILLON D
RÉAMÉNAGEMENT DES SERVICES FINANCIERS ET DE L'APPROVISIONNEMENT SERVICE DE LA PLANIFICATION ET DES SERVICES IMMOBILIERS UQAM
1430 RUE SAINT-DENIS, MONTRÉAL, QC H2X 3J8
UQAM: P22020DD | CGA: 22-130
BPA: 2021-185-1020

date 2023-04-18
échelle AUCUNE
vérification S.L.
conception C.P.T.
dessin J.S.

MÉCANIQUE
PROTECTION INCENDIE
POUR INFORMATION




REVISIONS			
NO.	DATE	DESCRIPTION	INT.
P01	29-05-28	POUR APPROBATION M.E.S.S.	
P02	29-06-05	POUR APPROBATION M.E.S.S.	
R01	27-07-17	REVISION 1 APPROBATION	
	20-02-28	POUR CONSTRUCTION	
B.02	30-10-30	CHANGEMENT #11	
R.03	21-05-05	CHANGEMENT # 21	
B.4	15-06-18	TEL QUE CONSTRUIT	

POUR L'EMPLACEMENT EXACT DES COMPOSANTES, SE REFERER AU PLAN TEL QUE CONSTRUIT DE L'ENTREPRENEUR EN PROT.-INC. NORMAD CANADA INC. PLAN No: 1006 13/20

Université du Québec à Montréal
Campus Phase II

ARCHITECTES
JODDIN, LAMARRE, PRATTE & ASSOCIES
DIMITRI DIMAKOPOULOS & ASSOCIES
INGÉNIEURS EN STRUCTURE
LALONDE, VALOIS, LAMARRE, VALOIS & ASSOCIES, INC.
INGÉNIEURS EN MÉCANIQUE ÉLECTRIQUE COMMUNICATIONS
BOUTHILLETTE, PARIZEAU, LIBOIRON, ROY & ASSOCIES, INC.
DIRECTION GÉNÉRALE DU PROJET
MÉNÉLAN CONSTRUCTEURS GESTIONNAIRES (1984) INC.

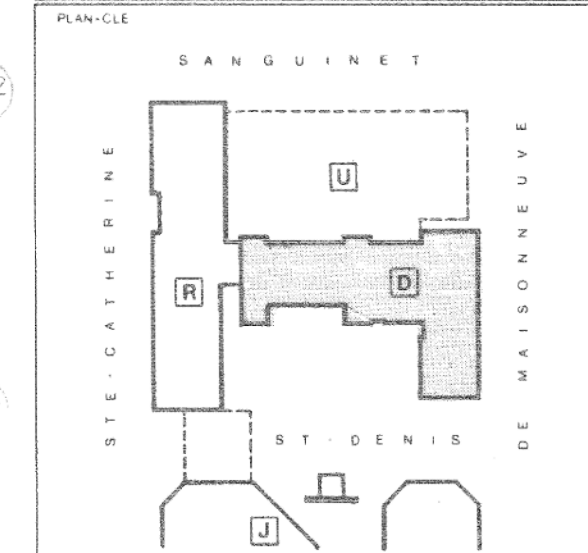


DESIGN	VERIF	ÉCHELLE	EMIS	EMIS SOUMISSION
G.Y.	R.Pc	1:100	29-03-28	29-07-07
PROJET	PROJET	PROJET	PROJET	PROJET
PROTECTION INCENDIE	B6-001		1017-05	

PLAN DU 1^{er} ÉTAGE
NIV. 30250
BLDC NO. D
DESIGN NO. M D O 1 4 1 R O 4

PROTECTION INCENDIE
1^{er} ÉTAGE "D"

86-001
MDR41

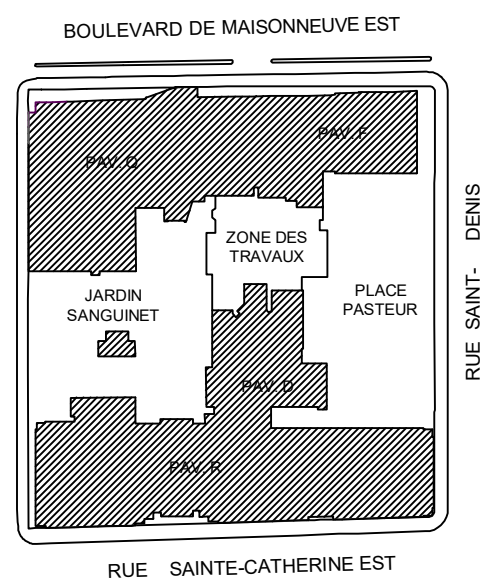

ÉMISSION

POUR SOUMISSIONS S.L. 0 2023-10-18

CES DOCUMENTS NE DOIVENT PAS ÊTRE UTILISÉS À DES FINS DE CONSTRUCTION.

**PAVILLON D
 RÉAMÉNAGEMENT DES
 SERVICES FINANCIERS ET
 DE L'APPROVISIONNEMENT
 SERVICE DE LA PLANIFICATION
 ET DES SERVICES IMMOBILIERS UQAM**
 1430 RUE SAINT-DENIS,
 MONTRÉAL, QC H2X 3J8
 UQAM: P22020DD | CGA: 22-130
 BPA: 2021-185-1020

date 2023-04-18
 échelle AUCUNE
 vérification S.L.
 conception C.P.T.
 dessin J.S.

MÉCANIQUE
 PROTECTION INCENDIE
 POUR INFORMATION

NO.	DATE	DESCRIPTION	INT.
P0	20-02-21	PROT. INCENDIE	
P01	21-01-21	PROT. INCENDIE	
P02	29-02-22	POUR APPROBATION M.E.S.S.	
P03	09-06-05	POUR APPROBATION M.E.S.S.	
R01	09-07-17	REVISION 1	
R02	09-02-26	POUR CONSTRUCTION	
R03	09-10-30	CHANGEMENT #1	
R04	09-05-05	CHANGEMENT #2	
R05	09-02-26	TÉL. CÉ. COLLECTIF	

POUR L'EMPLACEMENT EXACT DES COMPOSANTES, SE RÉFÉRER AU PLAN TEL QUE CONSTITUÉ DE L'ENTREPRENEUR EN PROT.-INC. WORMALD CANADA INC. PLAN No: 1006 14/20



**Université
 du Québec
 à Montréal**
 Campus Phase II

ARCHITECTES
 JODON, LAMARRE, PRATTE & ASSOCIÉS
 DIMITRI DIMAKOPOULOS & ASSOCIÉS

INGÉNIEURS EN STRUCTURE
 LALONDE, VALOIS, LAMARRE, VALOIS & ASSOCIÉS, INC.

INGÉNIEURS EN MÉCANIQUE ÉLECTRIQUE COMMUNICATIONS
 BOUTHILLETTE, PARIZEAU, LIROUON, ROY & ASSOCIÉS, INC.



DIRECTION GÉNÉRALE DU PROJET
 MÉNLAN CONSTRUCTEURS GESTIONNAIRES (1984) INC.

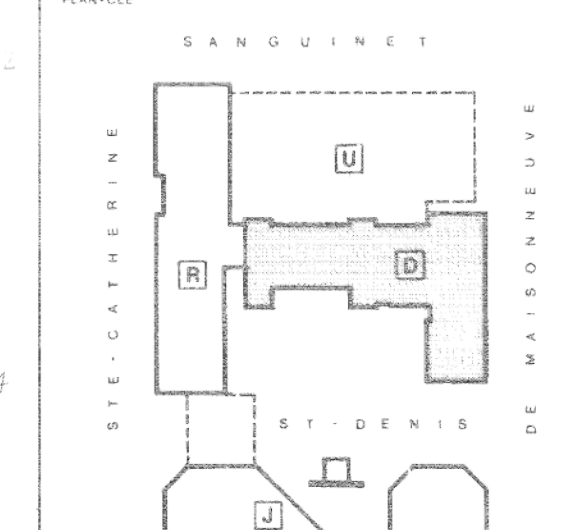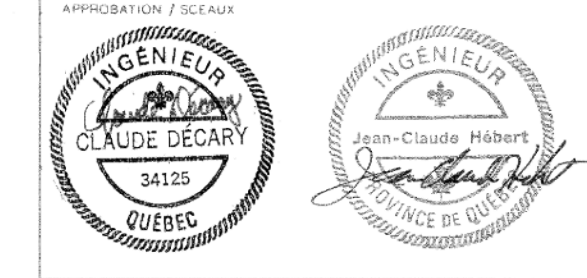

DESIGN: G.Y. VERIFIER: R.Po. ÉCHELLE: 1:100. DATE: 89-03-28. ÉMIS: 89-07-07.
 PROJET: PROTECTION INCENDIE. BOSSIS: 66-001. CONTRAT: 1017-05.


PLAN DU 3^e ÉTAGE
 NIV. 34060 & 34930

BLOC NO. D. DESSIN NO. M D O 3 4 1 R, O, 4

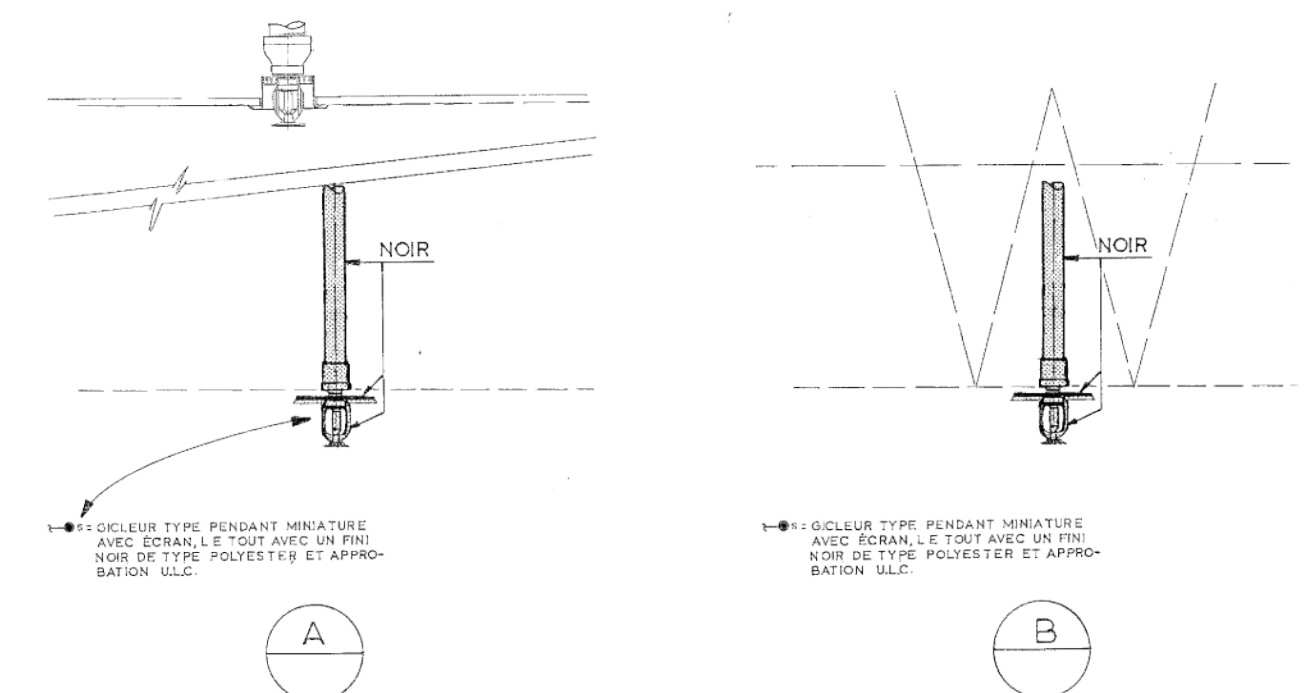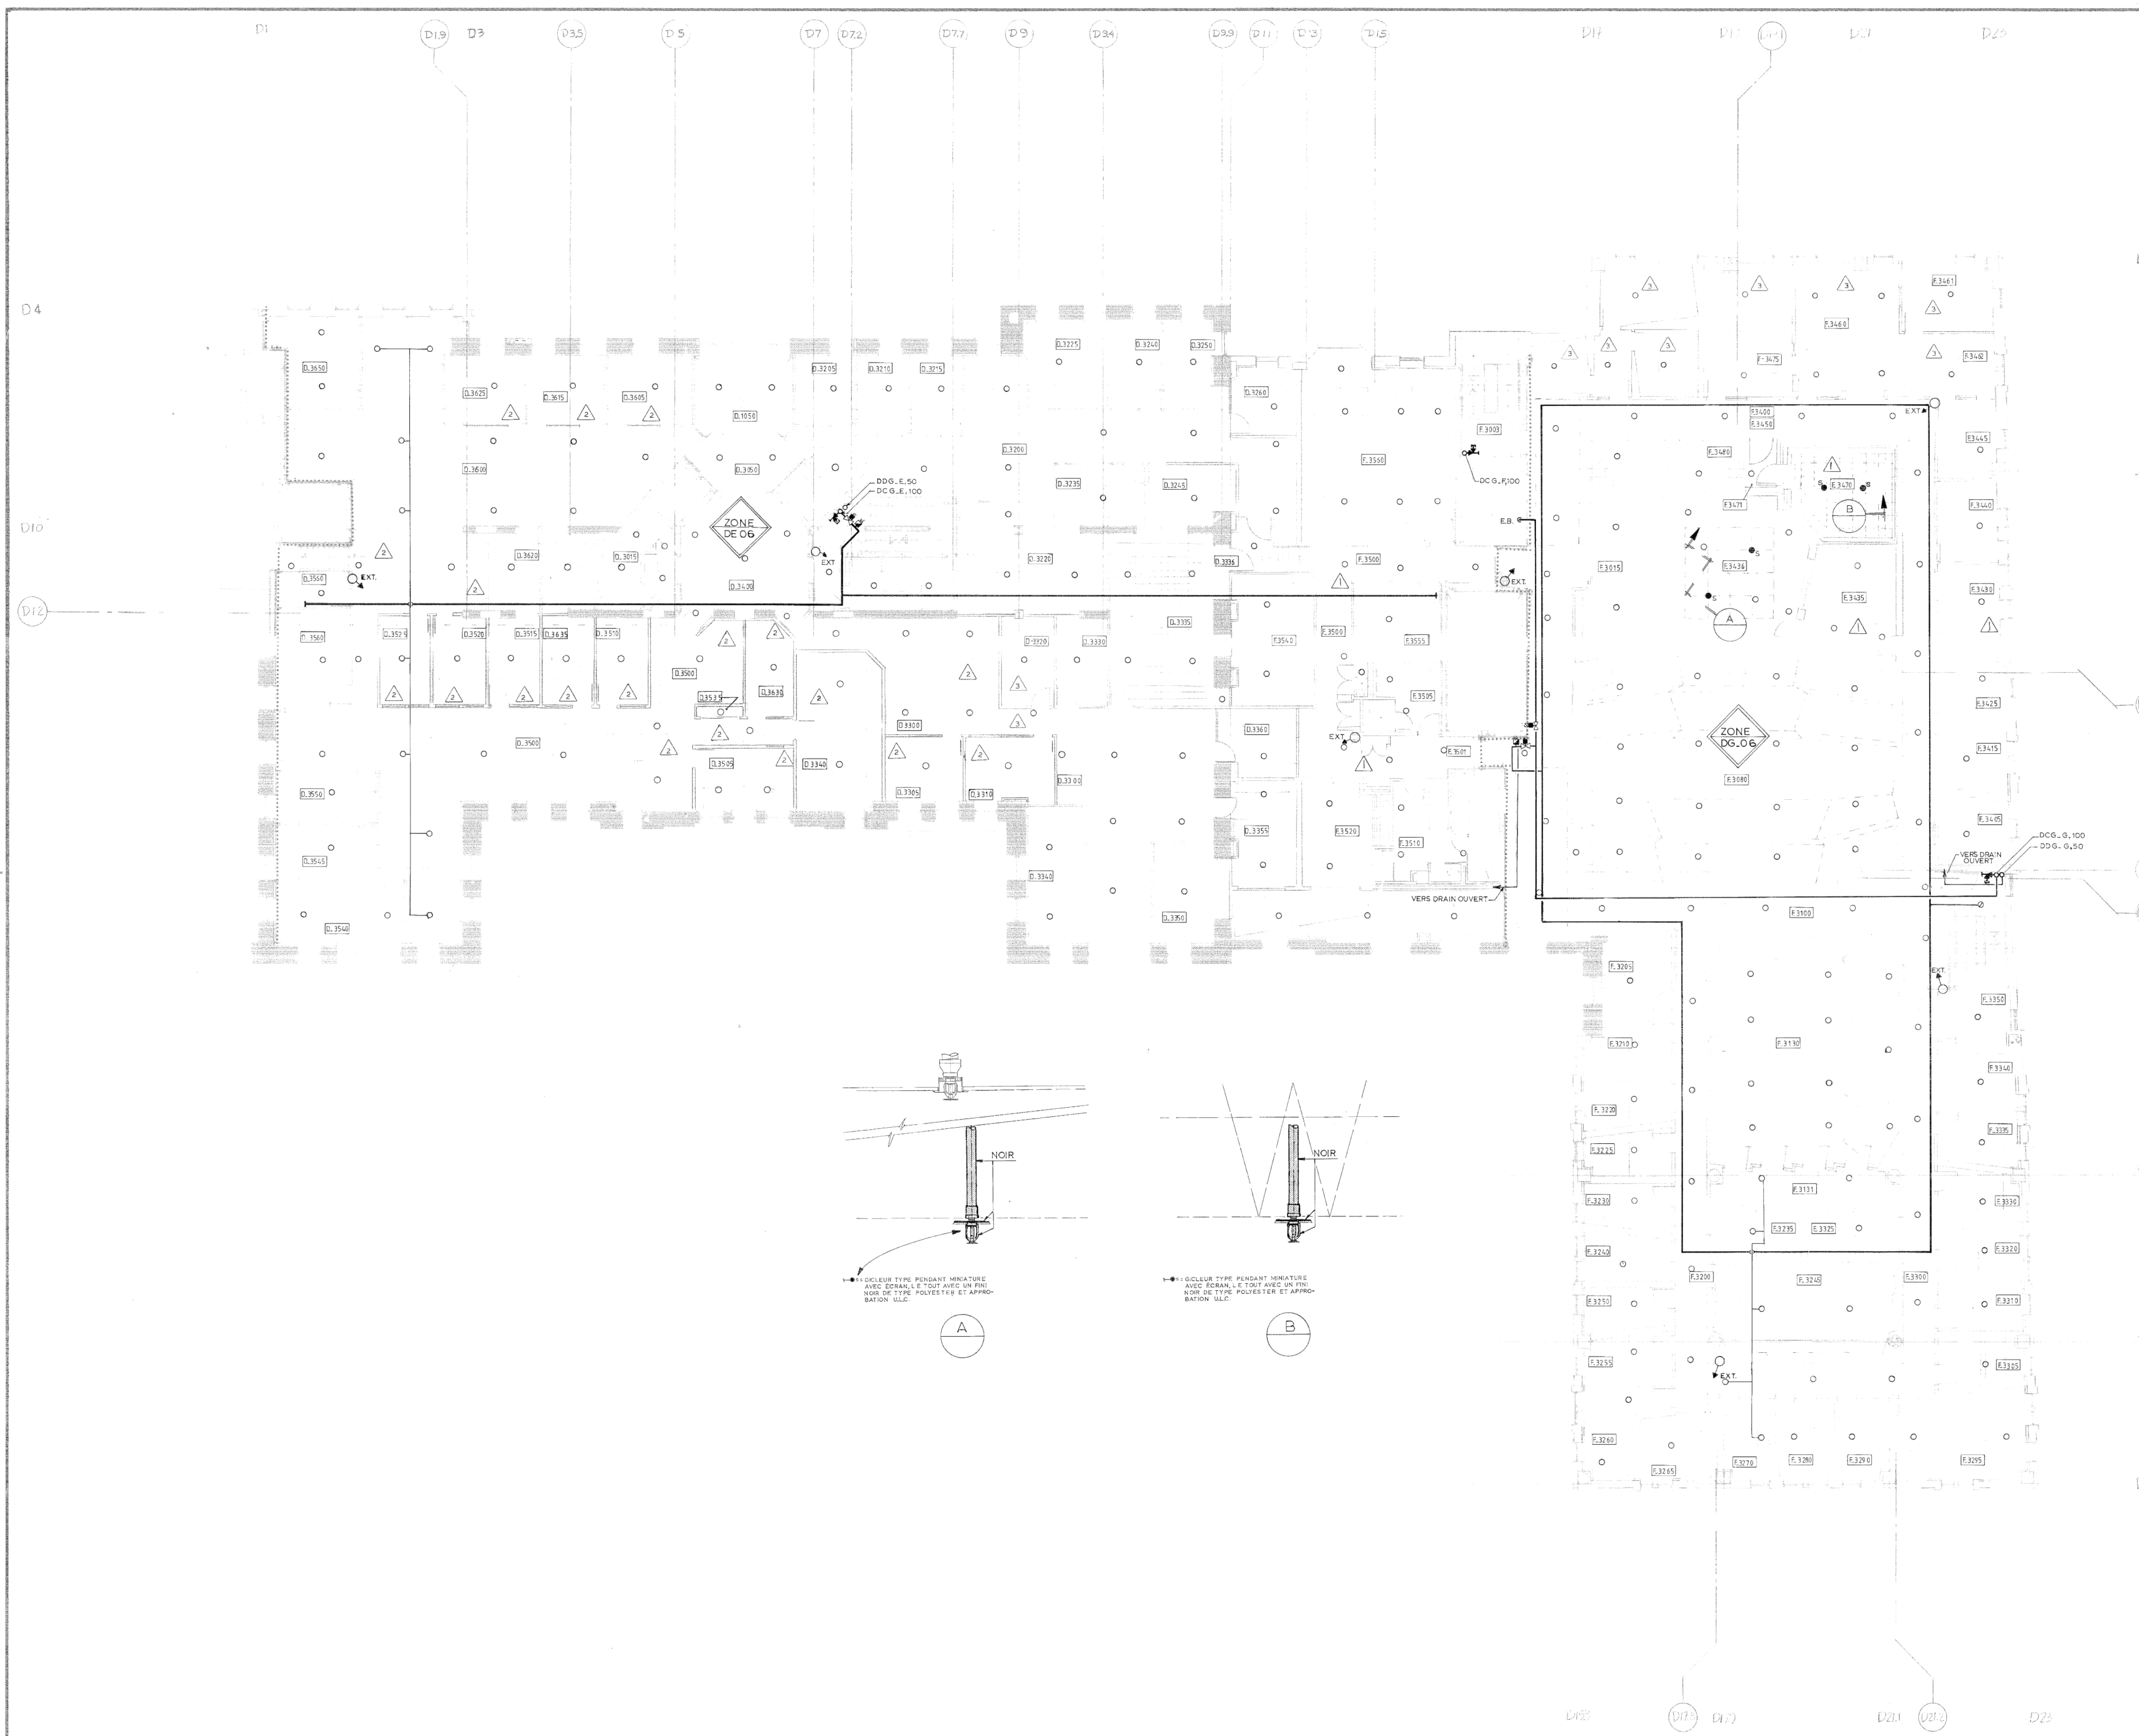

PROTECTION INCENDIE
 3^e ÉTAGE

86-001 (B)
 MPO341

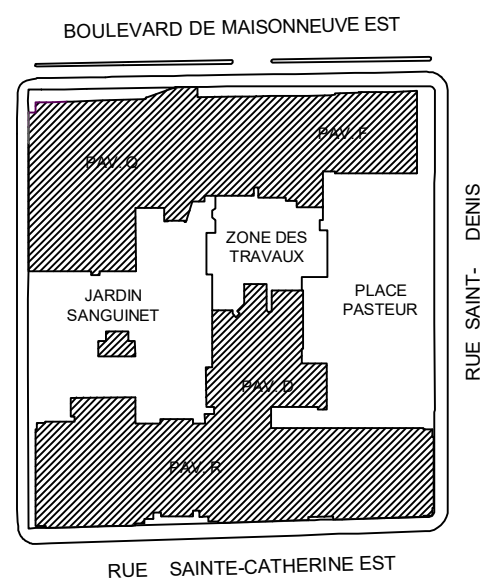

ÉMISSION

APPROBATION

REVISION

DATE

POUR SOUMISSIONS S.L. 0 2023-10-18

CES DOCUMENTS NE DOIVENT PAS ÊTRE UTILISÉS À DES FINS DE CONSTRUCTION.

PAVILLON D
RÉAMÉNAGEMENT DES SERVICES FINANCIERS ET DE L'APPROVISIONNEMENT SERVICE DE LA PLANIFICATION ET DES SERVICES IMMOBILIERS UQAM
1430 RUE SAINT-DENIS, MONTRÉAL, QC H2X 3J8
UQAM: P22020DD | CGA: 22-130
BPA: 2021-185-1020

date 2023-04-18
révisé AUCUNE
vérification S.L.
conception C.P.T.
dessin J.S.

MÉCANIQUE PROTECTION INCENDIE POUR INFORMATION

NO.	DATE	DESCRIPTION	INT.

POUR L'EMPLACEMENT EXACT DES COMPOSANTES, SE RÉFÉRER AU PLAN TEL QUE CONSTRUIT DE L'ENTREPRENEUR EN PROF. INC. NORMALE CANADA INC. PLAN No: 1006 15/20



Université du Québec à Montréal
Campus Phase II

ARCHITECTES
JODIN, LAMARRE, PRATTE & ASSOCIÉS
DIMITRI DIMAKOPOULOS & ASSOCIÉS

INGÉNIEURS EN STRUCTURE
LALONDE, VALOIS, LAMARRE, VALOIS & ASSOCIÉS, INC.

INGÉNIEURS EN MÉCANIQUE ÉLECTRICITÉ COMMUNICATIONS
BOUTILLETTE, PARIZEAU, LIBOIRON, ROY & ASSOCIÉS, INC.


DIRECTION GÉNÉRALE DU PROJET
MENLAN CONSTRUCTEURS GESTIONNAIRES (1984) INC.

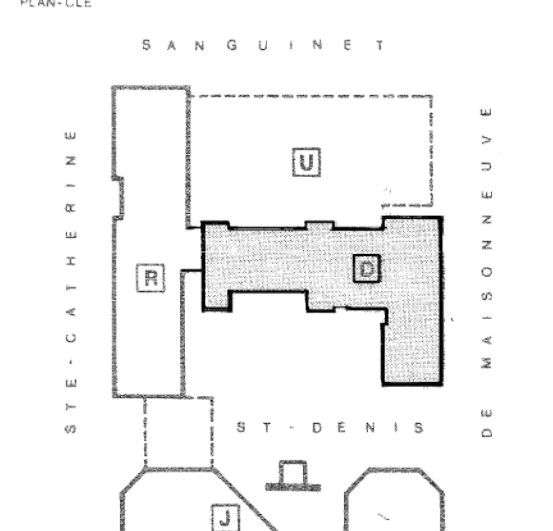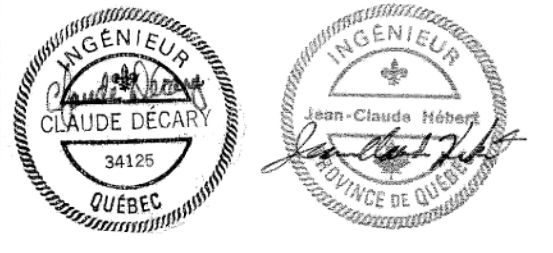

DESIGNÉ	VERIFIÉ	ECHELLE	EMIS	EMIS SOUMISSION
G.Y.	R.P.	1:100	89-03-28	89-07-07
PROJ. PLAN	PROTECTION INCENDIE	86-001	1017-05	

PLAN DU 4^e ÉTAGE
NIV. 39310 & 40200


BLOC NO. D
DESSIN NO. M.D.0.4.4.1 | R.O.4

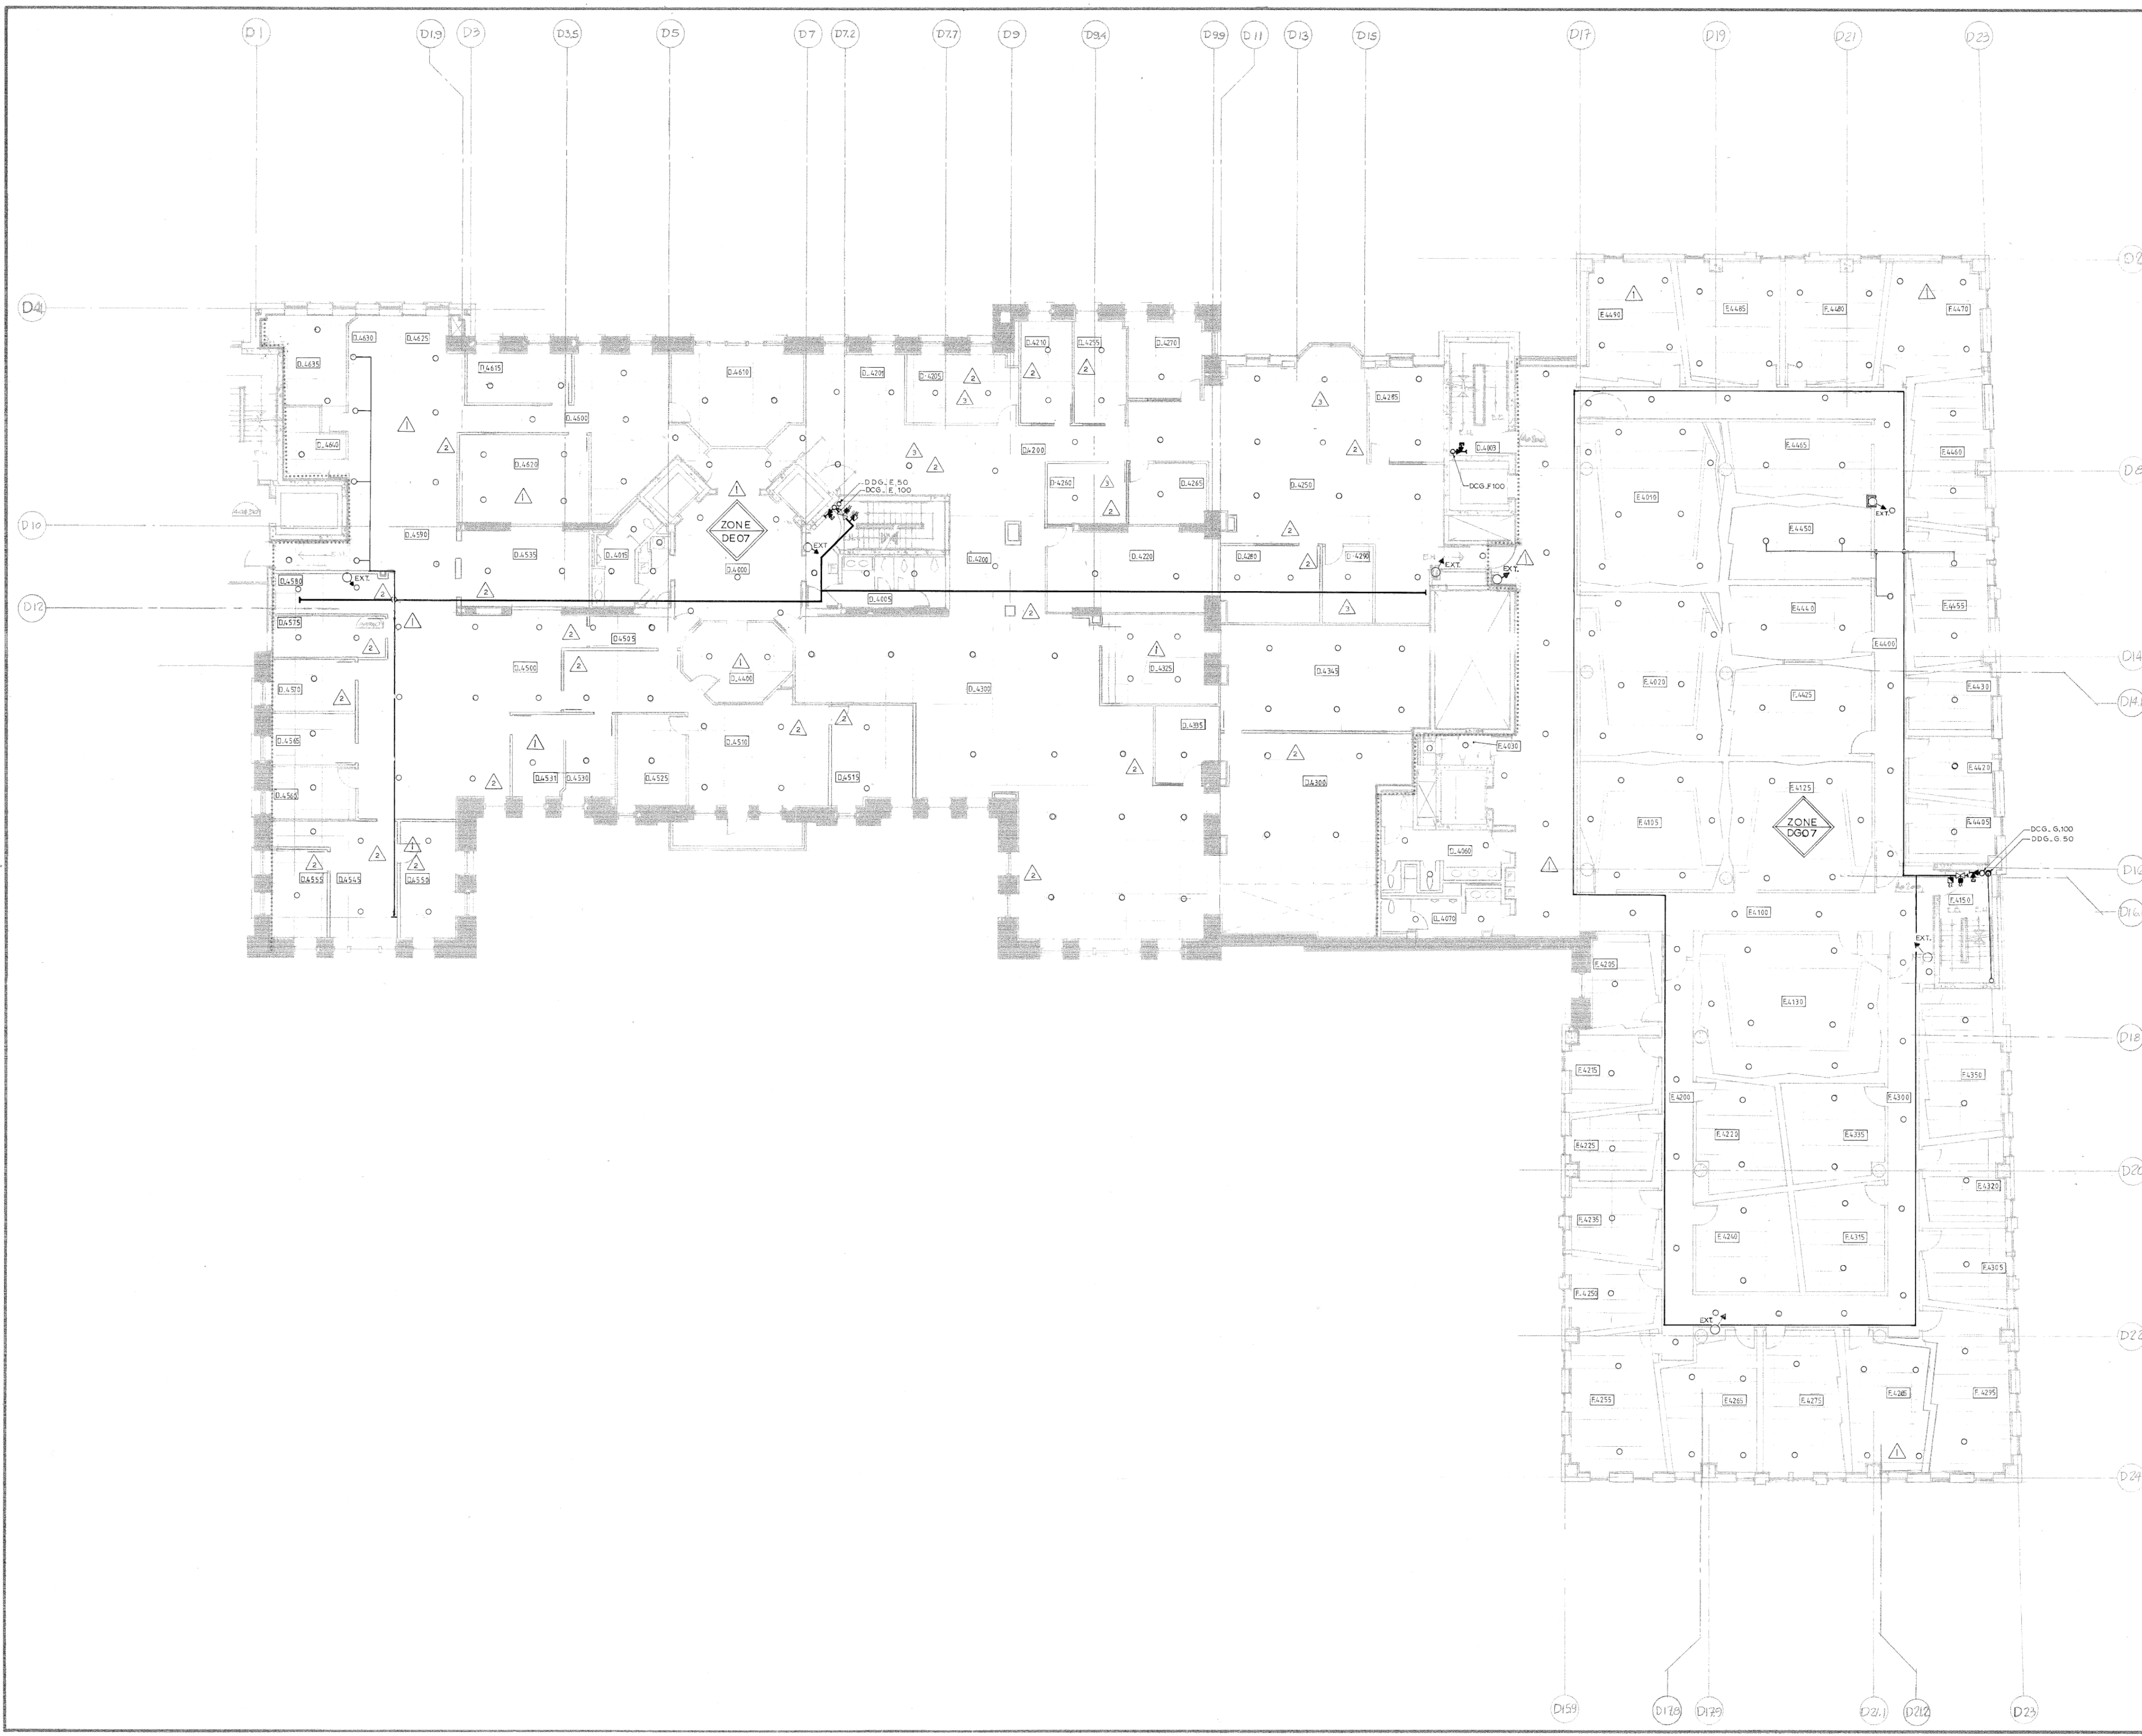

10070
E. Lavoie

PROTECTION INCENDIE
4^e ÉTAGE "D"

86-001 (B)
MPO441

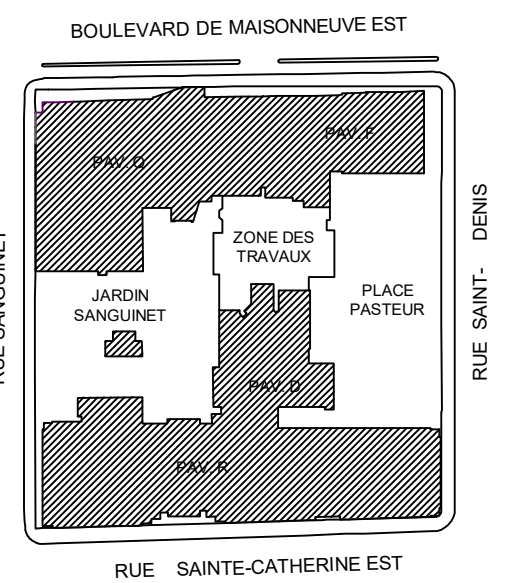


ÉMISSION	APPROBATION	REVISION	DATE

CES DOCUMENTS NE DOIVENT PAS ÊTRE UTILISÉS À DES FINS DE CONSTRUCTION.


**PAVILLON D
 RÉAMÉNAGEMENT DES
 SERVICES FINANCIERS ET
 DE L'APPROVISIONNEMENT
 SERVICE DE LA PLANIFICATION
 ET DES SERVICES IMMOBILIERS UQAM**
 1430 RUE SAINT-DENIS,
 MONTRÉAL, QC H2X 3J8
 UQAM: P22020DD | CGA: 22-130
 BPA: 2021-185-1020

date 2023-04-18
 échelle AUCUNE
 vérification S.L.
 conception C.P.T
 dessin J.S.

**MÉCANIQUE
 PROTECTION INCENDIE
 POUR INFORMATION**

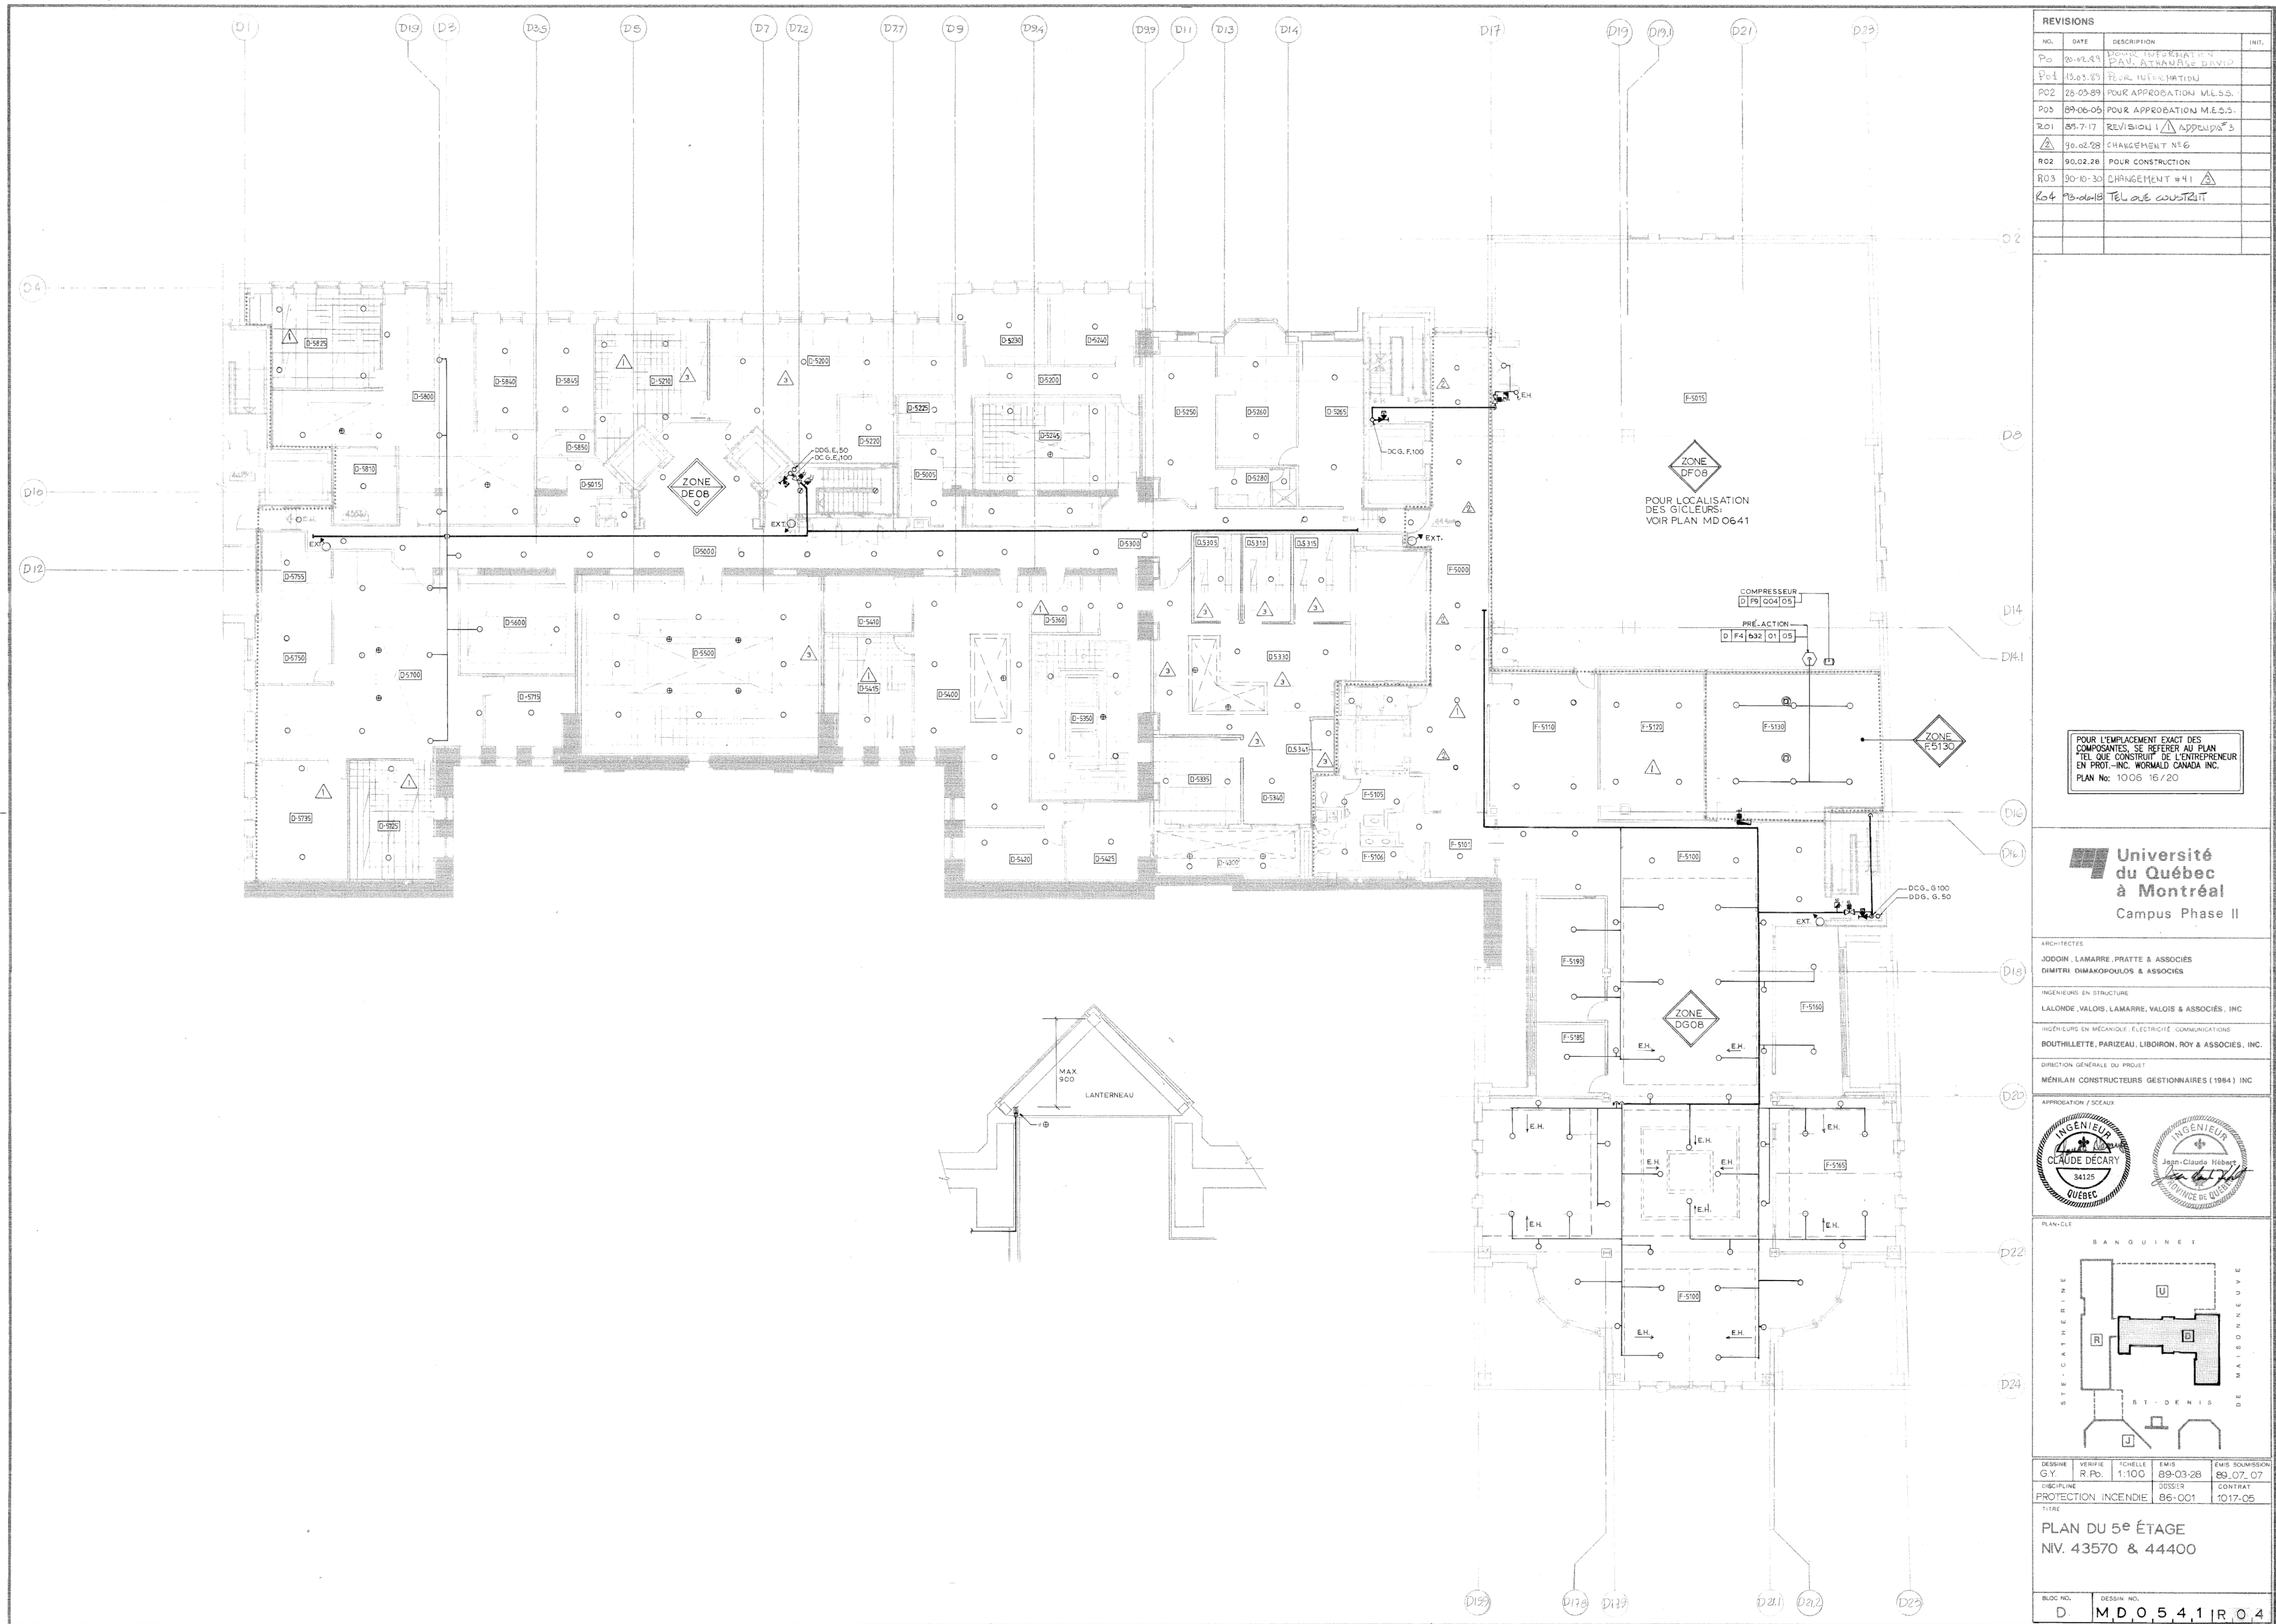

86-001 (B)
 MD0541

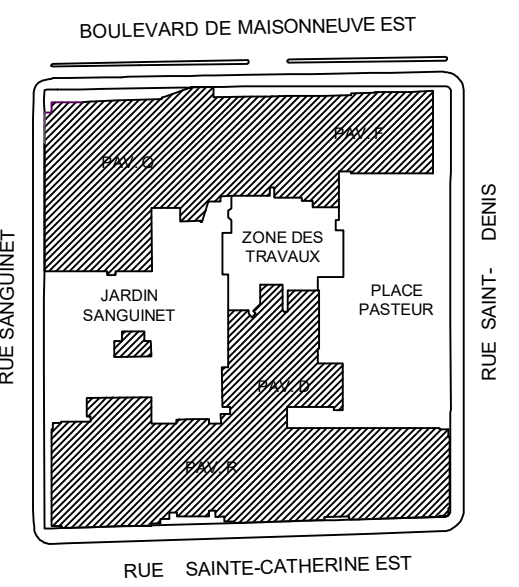

ÉMISSION	APPROBATION	REVISION	DATE

POUR SOUMISSIONS S.L. 0 2023-10-18

CES DOCUMENTS NE DOIVENT PAS ÊTRE UTILISÉS À DES FINS DE CONSTRUCTION.

**PAVILLON D
RÉAMÉNAGEMENT DES
SERVICES FINANCIERS ET
DE L'APPROVISIONNEMENT
SERVICE DE LA PLANIFICATION ET
DES SERVICES IMMOBILIERS UQAM
1430 RUE SAINT-DENIS,
MONTRÉAL, QC H2X 3J8
UQAM: P22020DD | CGA: 22-130
BPA: 2021-185-1020**

date 2023-04-18
échelle AUCUNE
vérification S.L.
conception C.P.T.
dessin J.S.



**MÉCANIQUE
PROTECTION INCENDIE
POUR INFORMATION**

NO.	DATE	DESCRIPTION	INT.
PO0	89-03-28	POUR APPROBATION M.E.S.D.	
PO1	89-06-05	POUR APPROBATION M.E.S.D.	
PO2	90-02-19	CHANGEMENT 118 G	
RO1	90-02-28	POUR CONSTRUCTION	
RO2	18-04-19	TÉL. QUE CONSTRUIT	

NOTE: POUR LES SOUMISSIONS DOUBLER LE NOMBRE DES GICLERS INDICÉS DANS LA SALLE ESCOIR DE MÉCANIQUE À CAUSE DES ENCOMBREMENTS.

POUR L'EMPLACEMENT EXACT DES COMPOSANTS, SE RÉFÉRER AU PLAN TEL QUE CONSTRUIT DE L'ENTREPRENEUR EN PROT.-INC. NORMAND CANADA INC. PLAN No: 1006-177/20



POUR LOCALISATION DES GICLERS, VOIR PLAN MD 0541

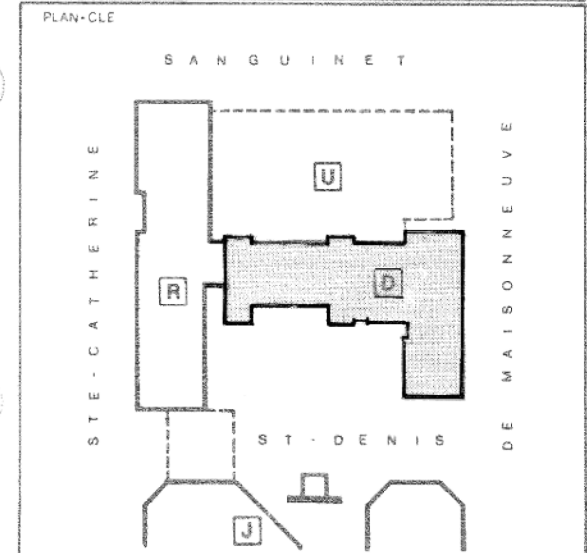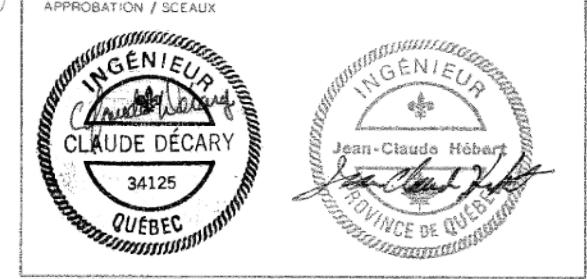

DESIGNÉ	VÉRIFIÉ	ÉCHELLE	DATE	POUR SOUMISSION
G.Y.	R.P.	1:100	89-03-28	89-07-07
CIRCUIT		BOSSER	CONTRAT	
PROTECTION INCENDIE		B6-001	1017-05	

TITRE
**PLAN DU 6^e ÉTAGE
SALLE DE MÉCANIQUE
NIV**

BLANCHE NO. D
DESIGN. NO. MD 0641 R 02

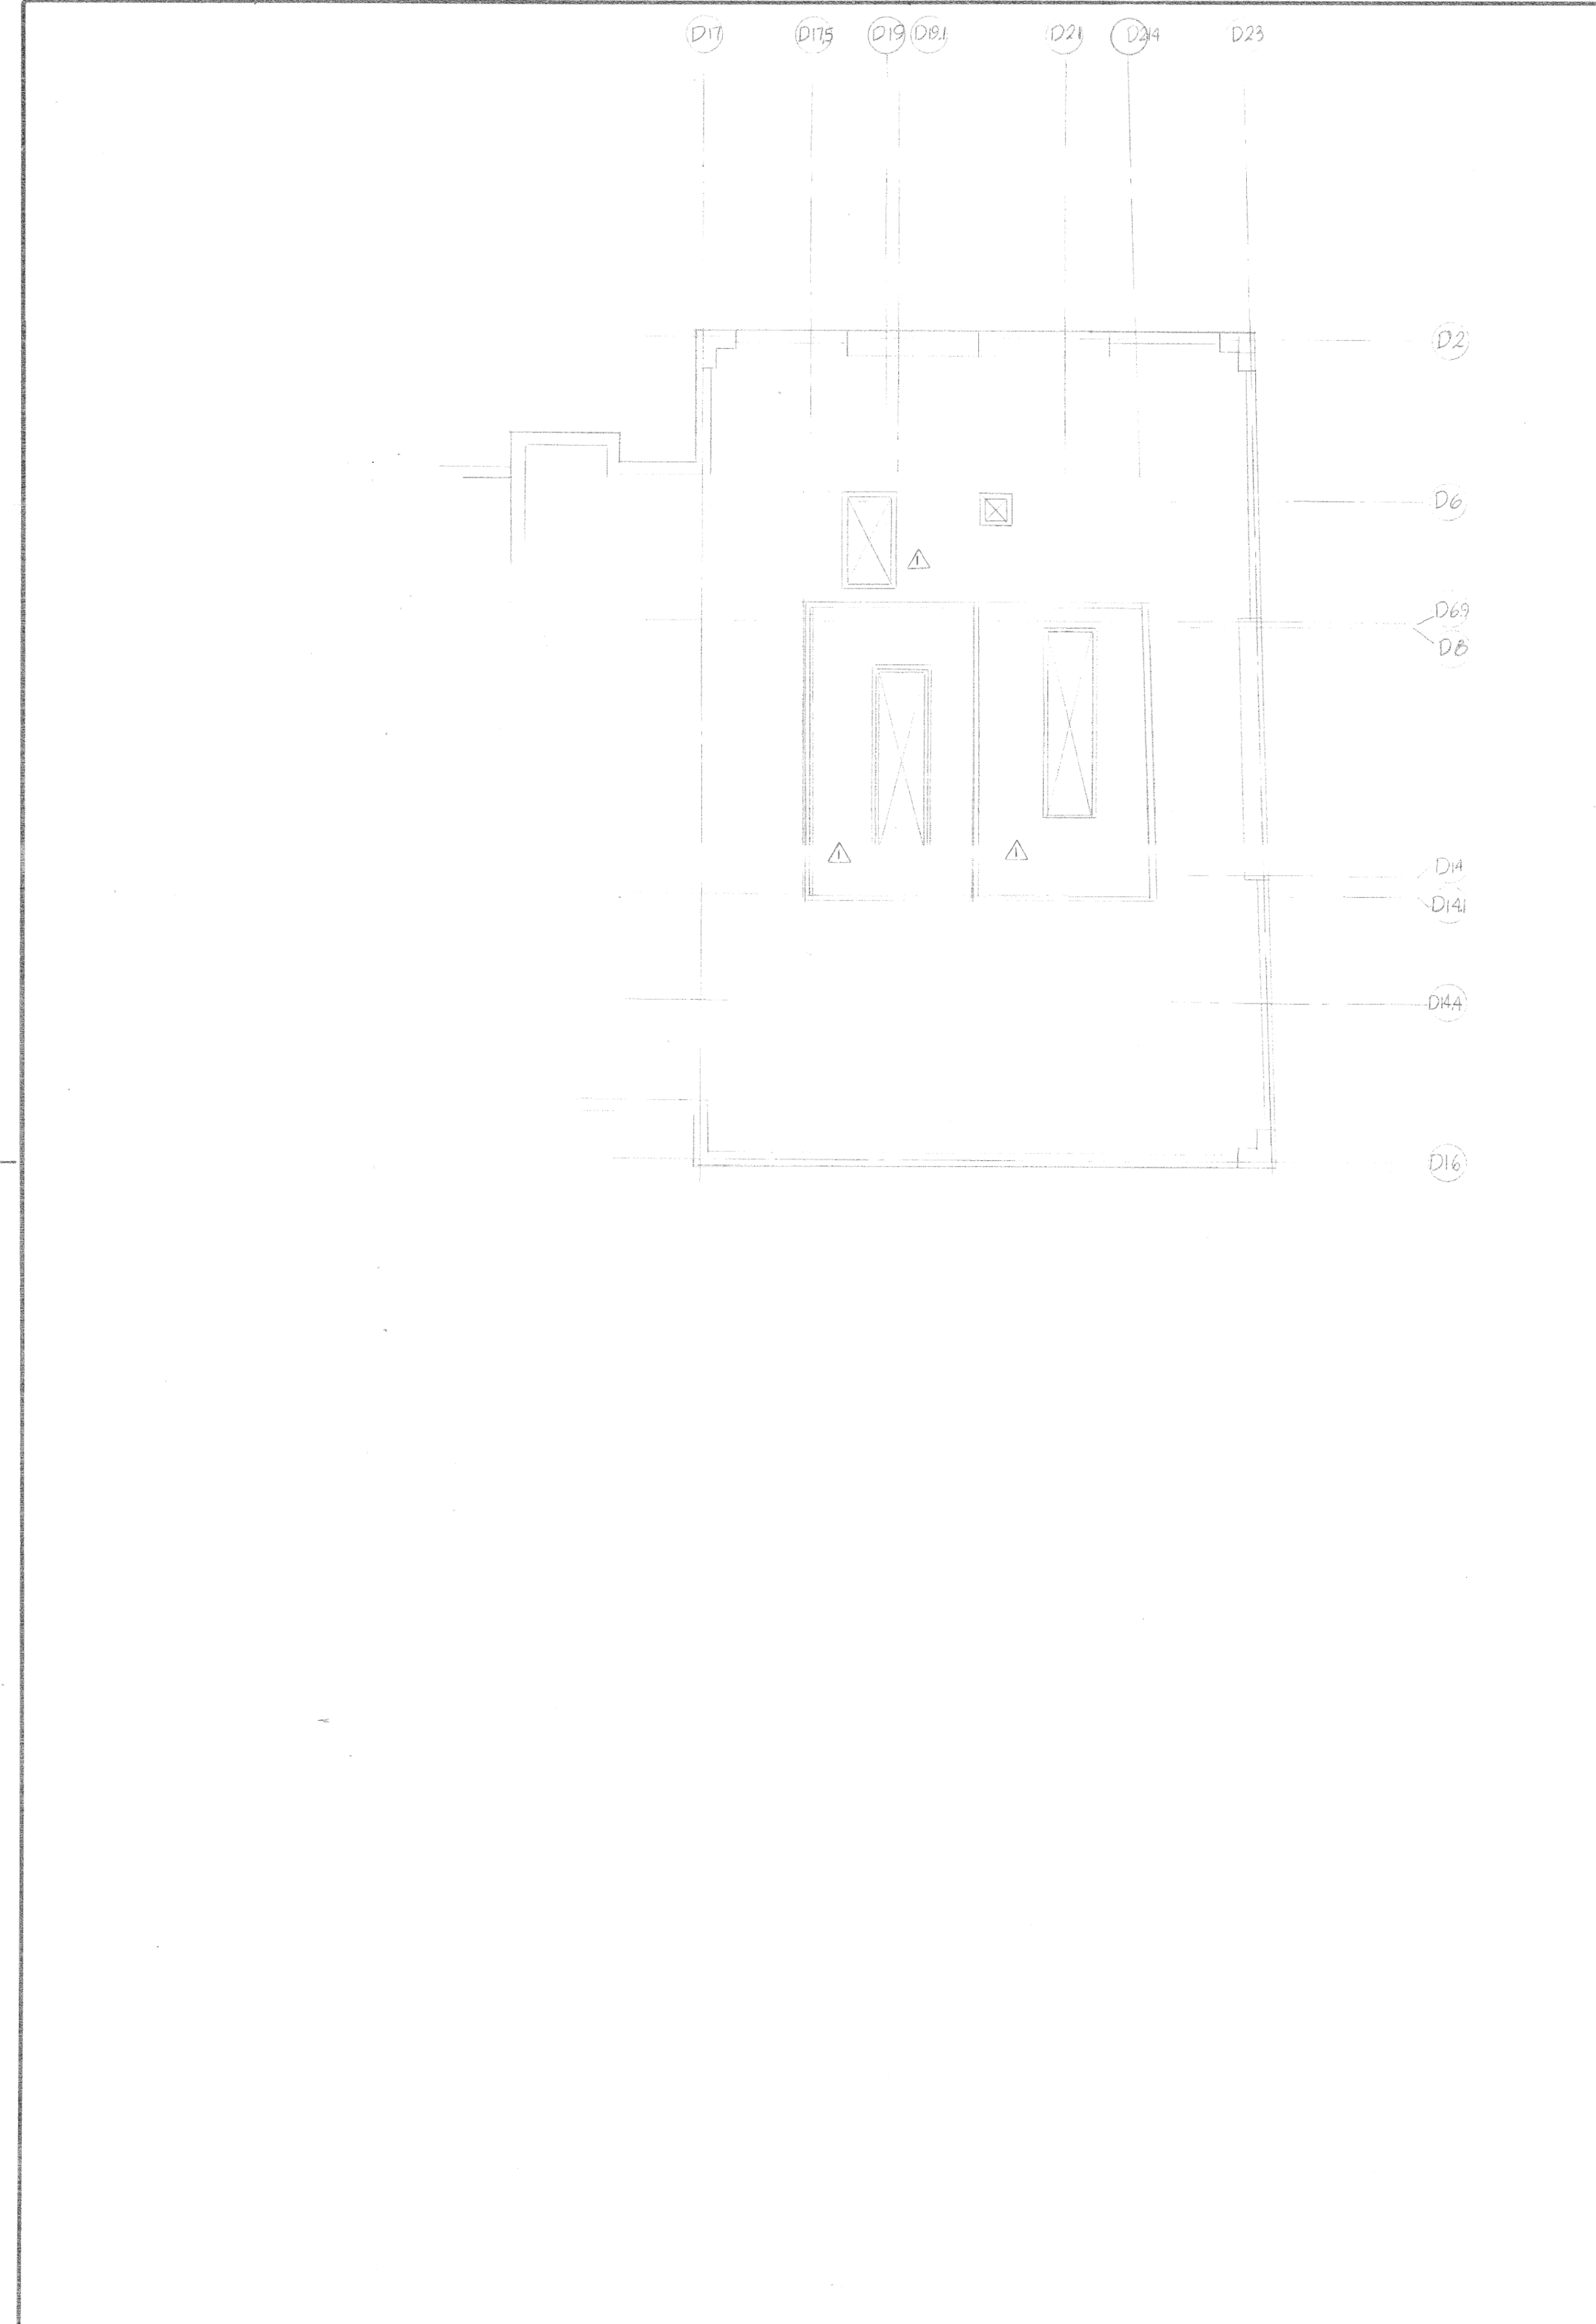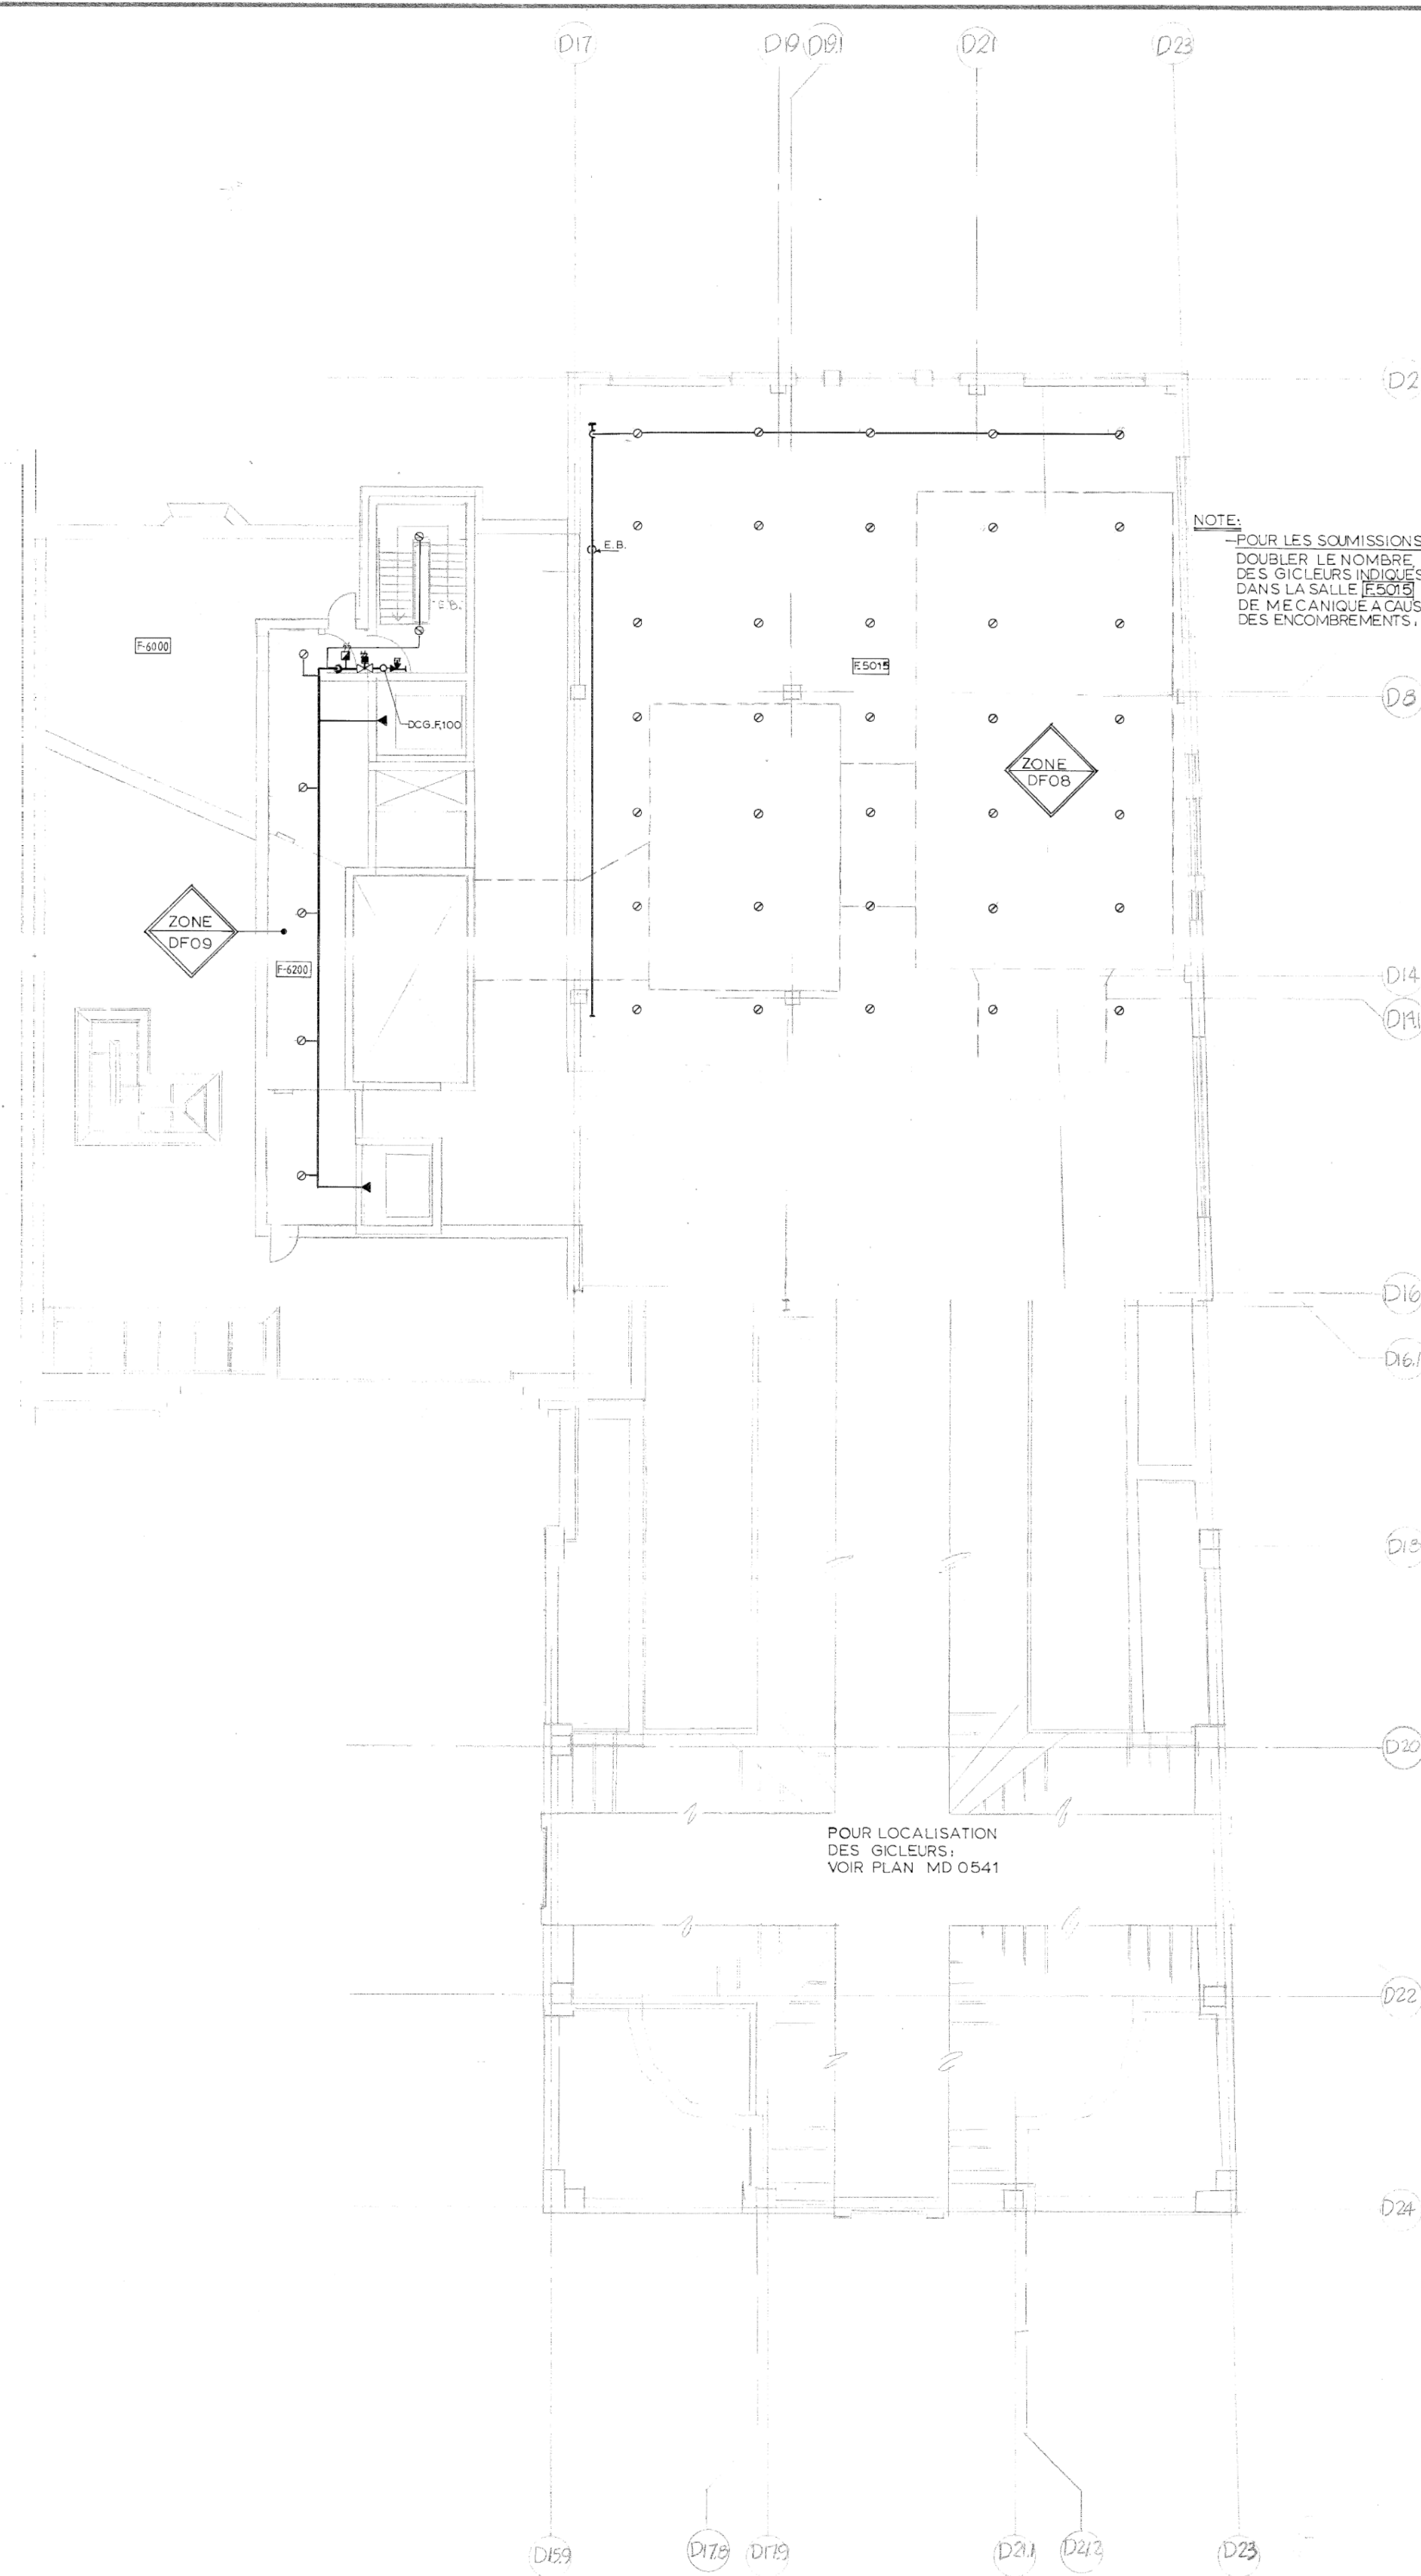


**PROTECTION INCENDIE
6^e ÉTAGE**

**86-001 (B)
MDC641**



UQÀM
 Service de la planification
 et des projets immobiliers

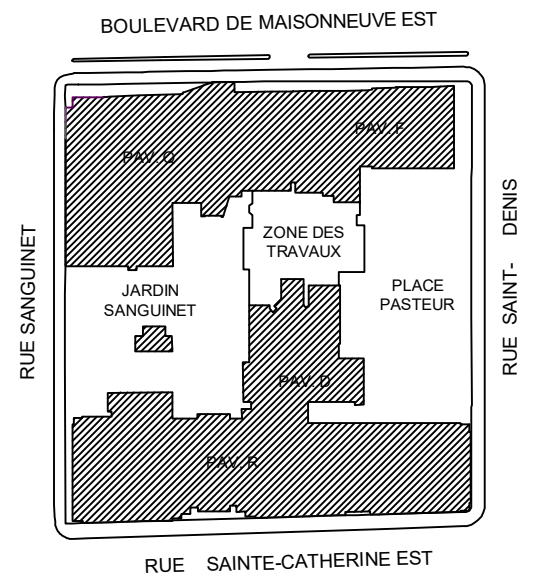

ÉMISSION	APPROBATION	REVISION	DATE

POUR SOUMISSIONS S.L. 0 2023-10-18


CES DOCUMENTS NE DOIVENT PAS ÊTRE UTILISÉS À DES FINS DE CONSTRUCTION.

PAVILLON D
 RÉAMÉNAGEMENT DES
 SERVICES FINANCIERS ET
 DE L'APPROVISIONNEMENT
 SERVICE DE LA PLANIFICATION
 ET DES SERVICES IMMOBILIERS UQÀM
 1430 RUE SAINT-DENIS,
 MONTRÉAL, QC H2X 3J8
 UQAM: P22020DD | CGA: 22-130
 BPA: 2021-185-1020


NOTE GÉNÉRALE:

- À MOINS D'INDICATIONS CONTRAIRES, TOUS LES CONDUITS EN AVAL D'UNE UNITÉ TERMINALE D'ALIMENTATION D'AIR AURONT DES DIMENSIONS ÉGALES À CELLES DE LA DÉCHARGE DE L'UNITÉ D'ALIMENTATION D'AIR.
- À MOINS D'INDICATIONS CONTRAIRES LES THERMOSTATS DE PIÈCE AU PÉRIMÈTRE CONTRÔLENT AUSSI LE CHAUFFAGE DE CES PIÈCES.
- TOUS LES THERMOSTATS EXISTANTS SONT À RELOCALISER.


MÉCANIQUE VENTILATION/ RÉAMÉNAGEMENT NIVEAU 4

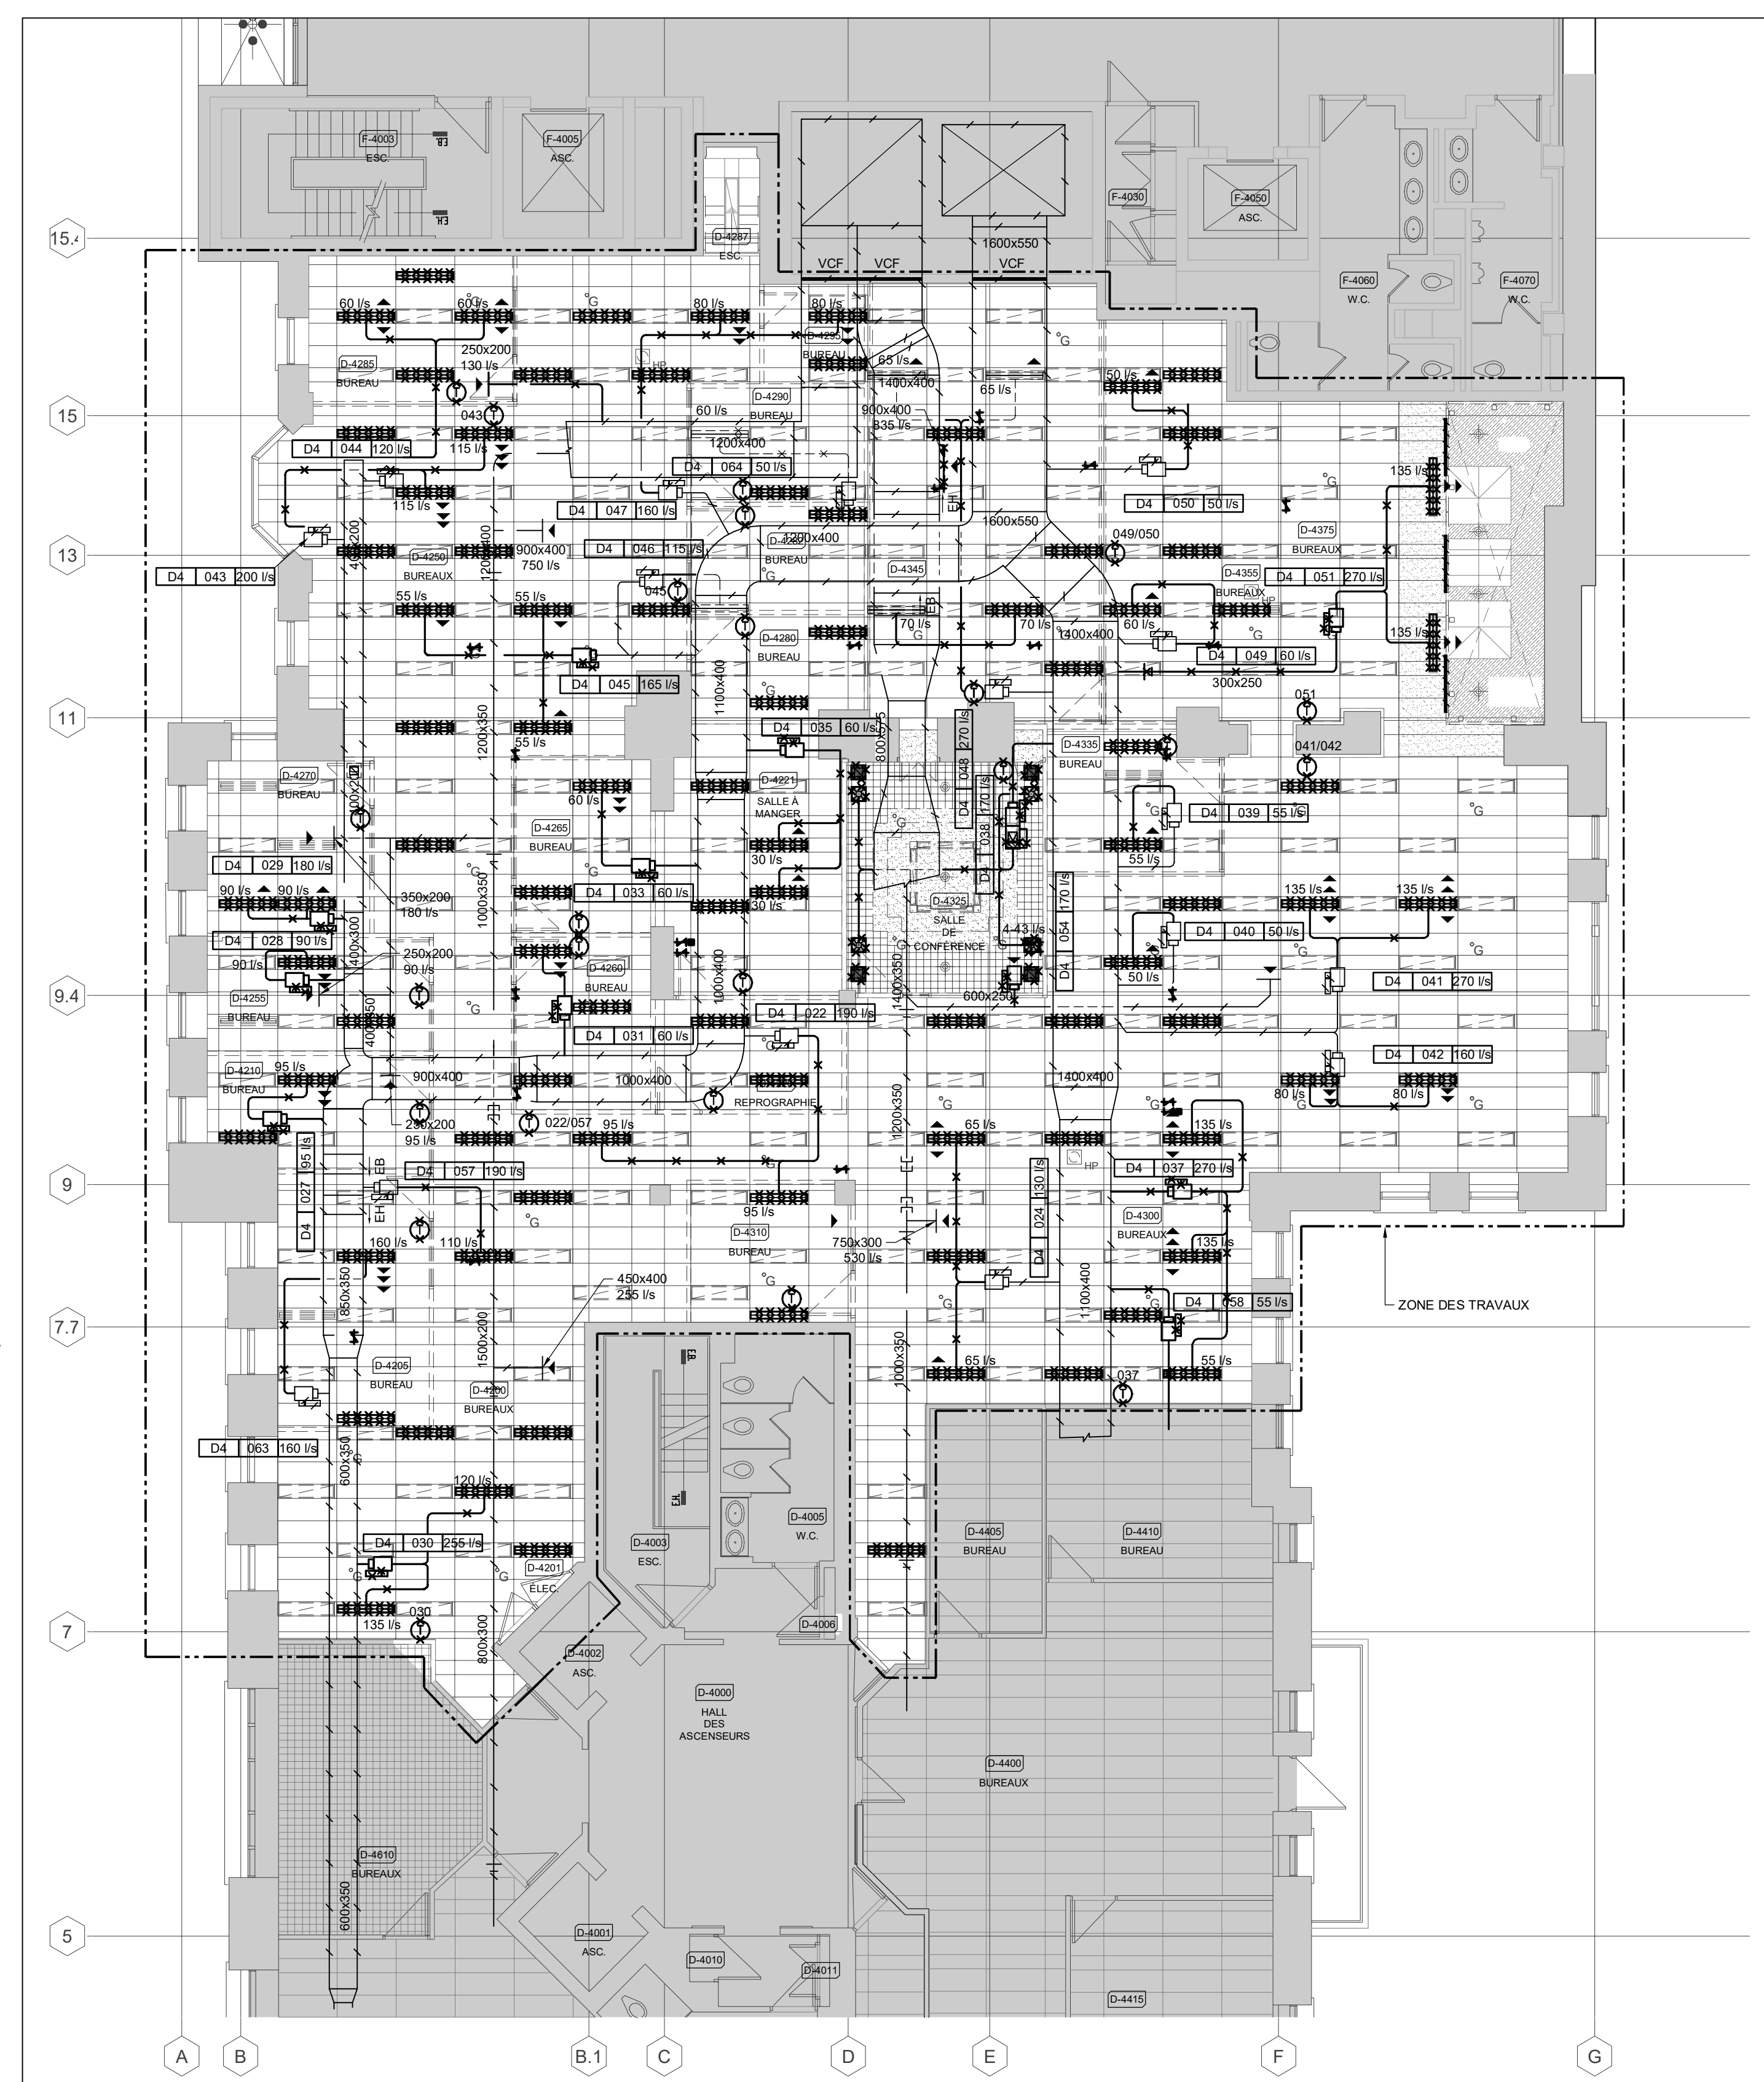

DÉMANTÈLEMENT 4e ÉTAGE

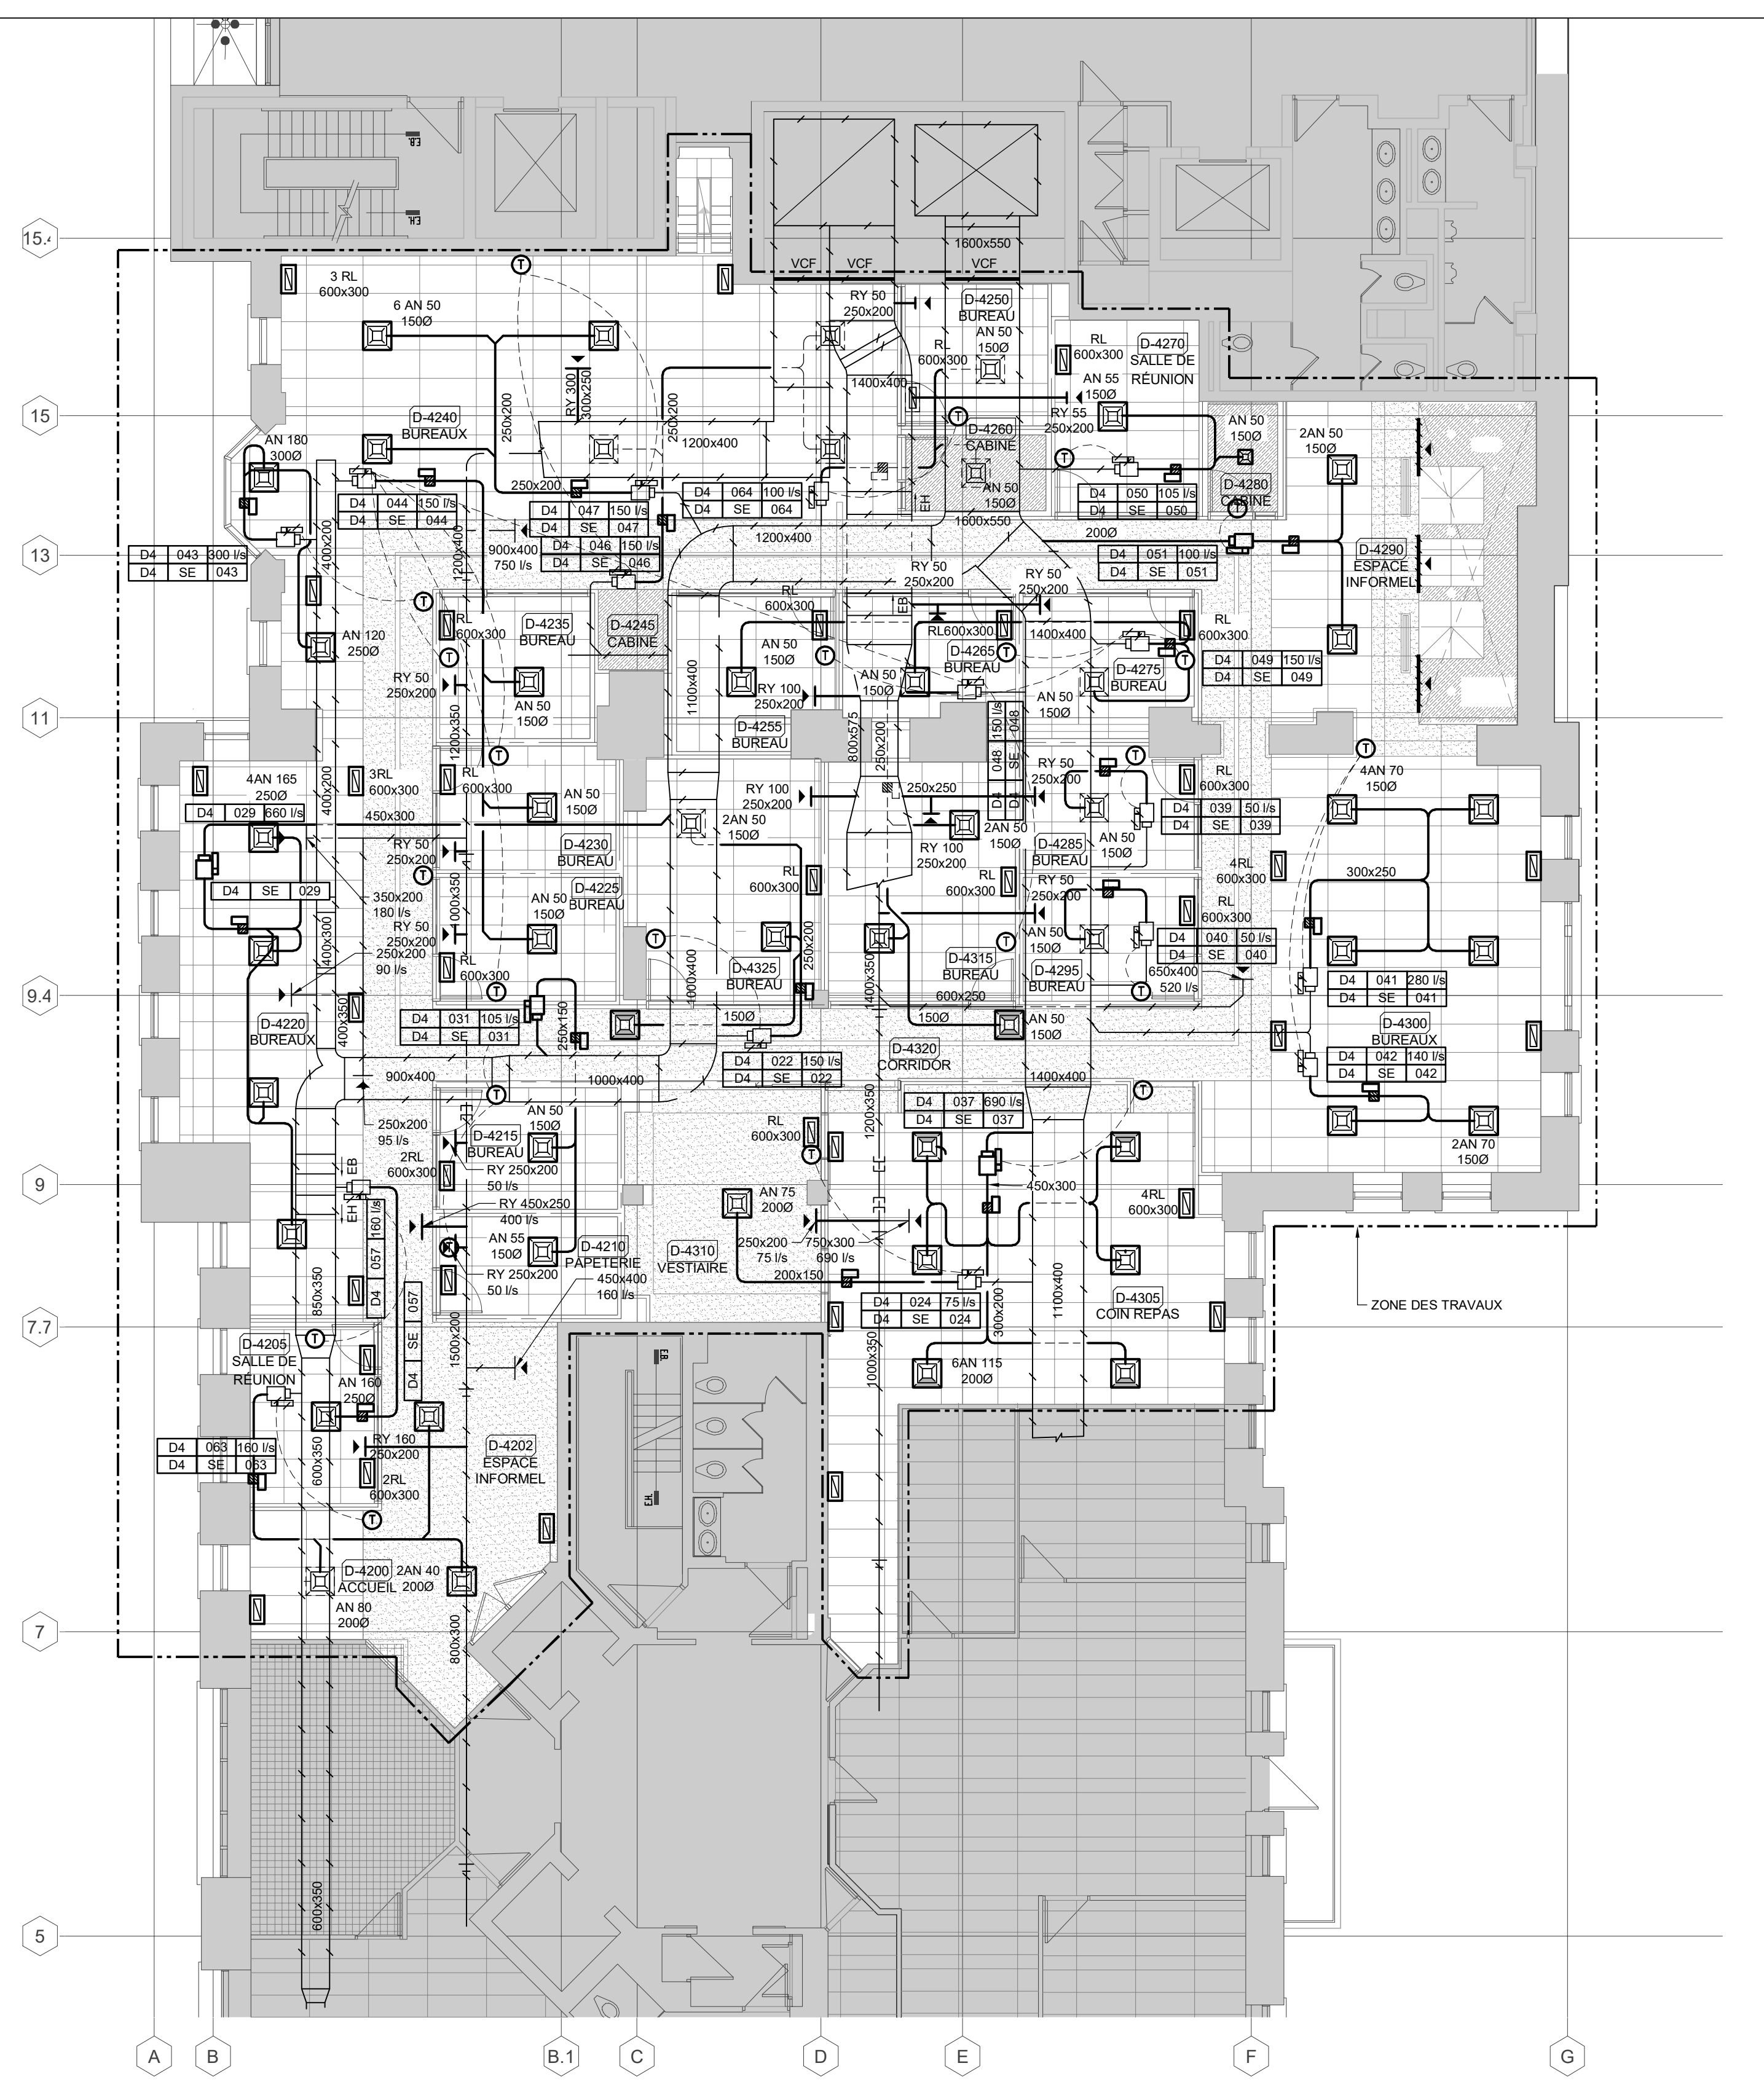

RÉAMÉNAGEMENT 4e ÉTAGE

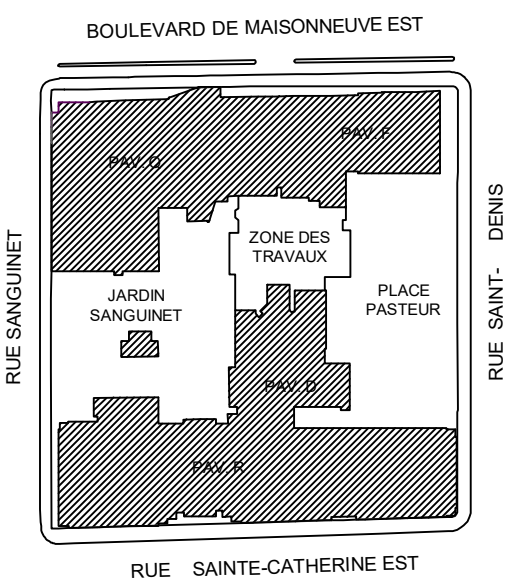

APPROBATION
RÉVISION
DATE

ÉMISSION

POUR SOUMISSIONS A.S. 0 2023-10-18

CES DOCUMENTS NE DOIVENT PAS ÊTRE UTILISÉS À DES FINS DE CONSTRUCTION.

PAVILLON D
RÉAMÉAGEMENT DES
SERVICES FINANCIERS ET
DE L'APPROVISIONNEMENT
SERVICE DE LA PLANIFICATION ET
DES SERVICES IMMOBILIERS UQÀM
1 430 RUE SAINT-DENIS,
MONTRÉAL, QC H2X 3J8
UQAM: P22020DD | CGA: 22-130
BPA: 2021-185-1020

date 2023-04-18
échelle AUCUNE
vérification A.S.
conception M.M.
dessin A.L.

MÉCANIQUE
DIAGRAMMES
DE CONTRÔLE


LÉGENDE

ME	MOTEUR ÉLECTRIQUE
PCT	CONTRÔLEUR D'APPLICATION SPÉCIFIQUE
	SONDE DE TEMPÉRATURE DE GAINÉ
	TUBE DE PITOT
	THERMOSTAT DE PIÈCE
*	ÉQUIPEMENT FOURNI PAR D'AUTRES, RACCORDÉ PAR PRÉSENTE DIVISION
	ÉQUIPEMENT EXISTANT

NOTES

1-LES PCT SERONT RACCORDÉS AU BMS DANS LE FUTUR.

VERS RÉSEAU EXISTANT

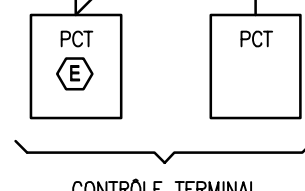


CONTRÔLE TERMINAL
(QUANTITÉ À DÉTERMINER SELON LA QUANTITÉ D'ÉQUIPEMENTS À RACCORDER, VOIR LES PLANS DE MÉCANIQUE)

4E ÉTAGE


ARCHITECTURE RÉSEAU

(QUANTITÉ ET LOCALISATION À VOIR AUX PLANS ET DEVIS DE MÉCANIQUE)

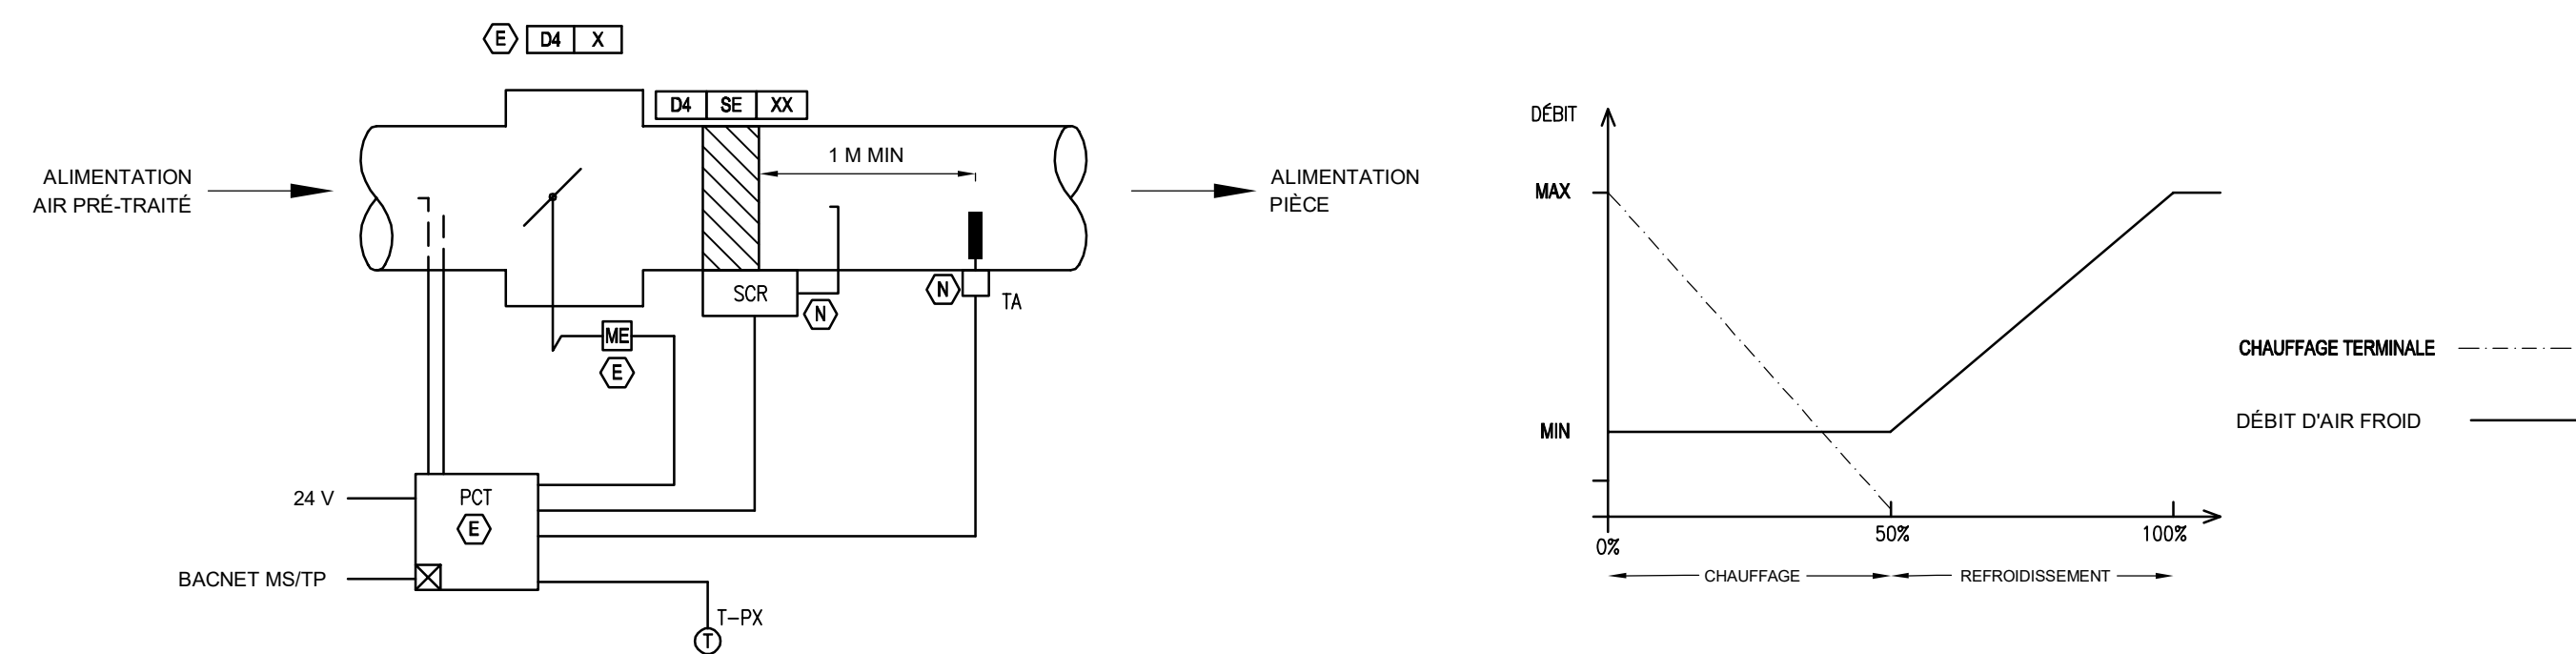



UNITÉ TERMINALE EXISTANTE À VOLUME VARIABLE
ZONE INTERNE

(QUANTITÉ ET LOCALISATION À VOIR AUX PLANS ET DEVIS DE MÉCANIQUE)

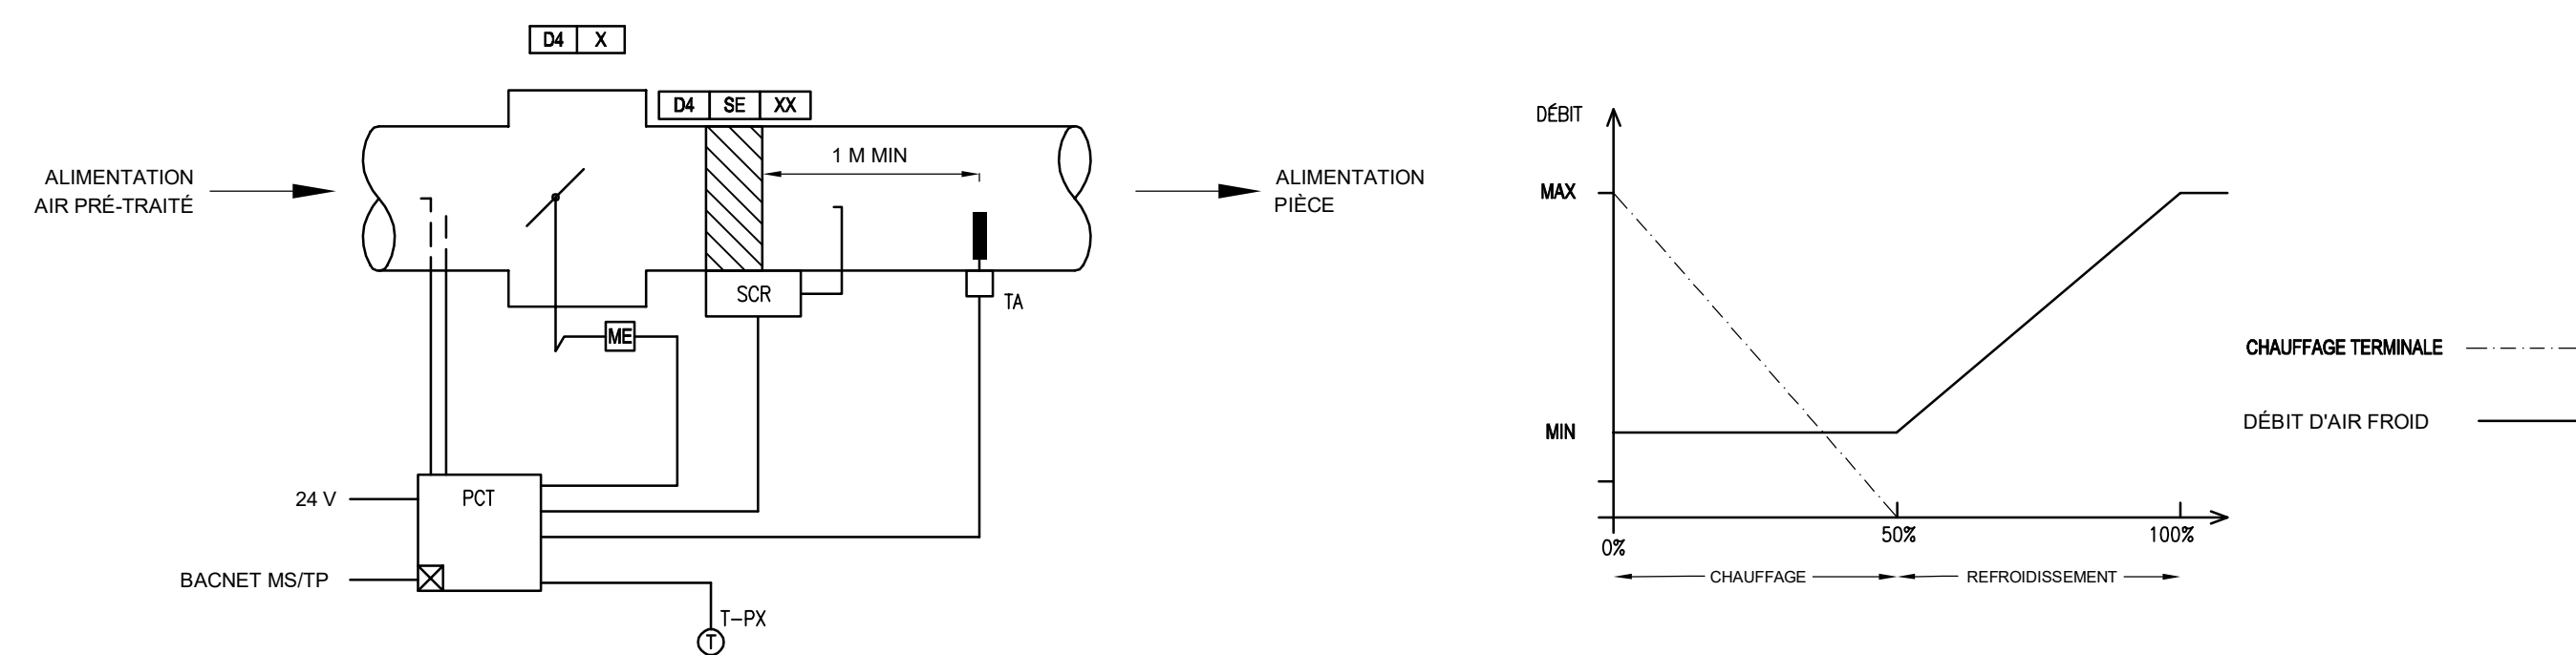



NOUVELLE UNITÉ TERMINALE À VOLUME VARIABLE
ZONE INTERNE

(QUANTITÉ ET LOCALISATION À VOIR AUX PLANS ET DEVIS DE MÉCANIQUE)

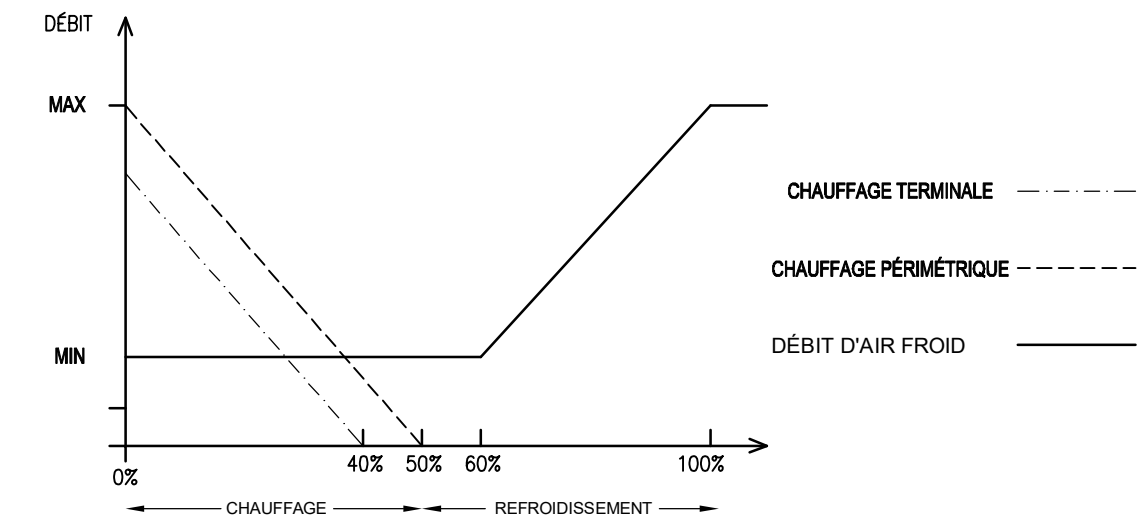
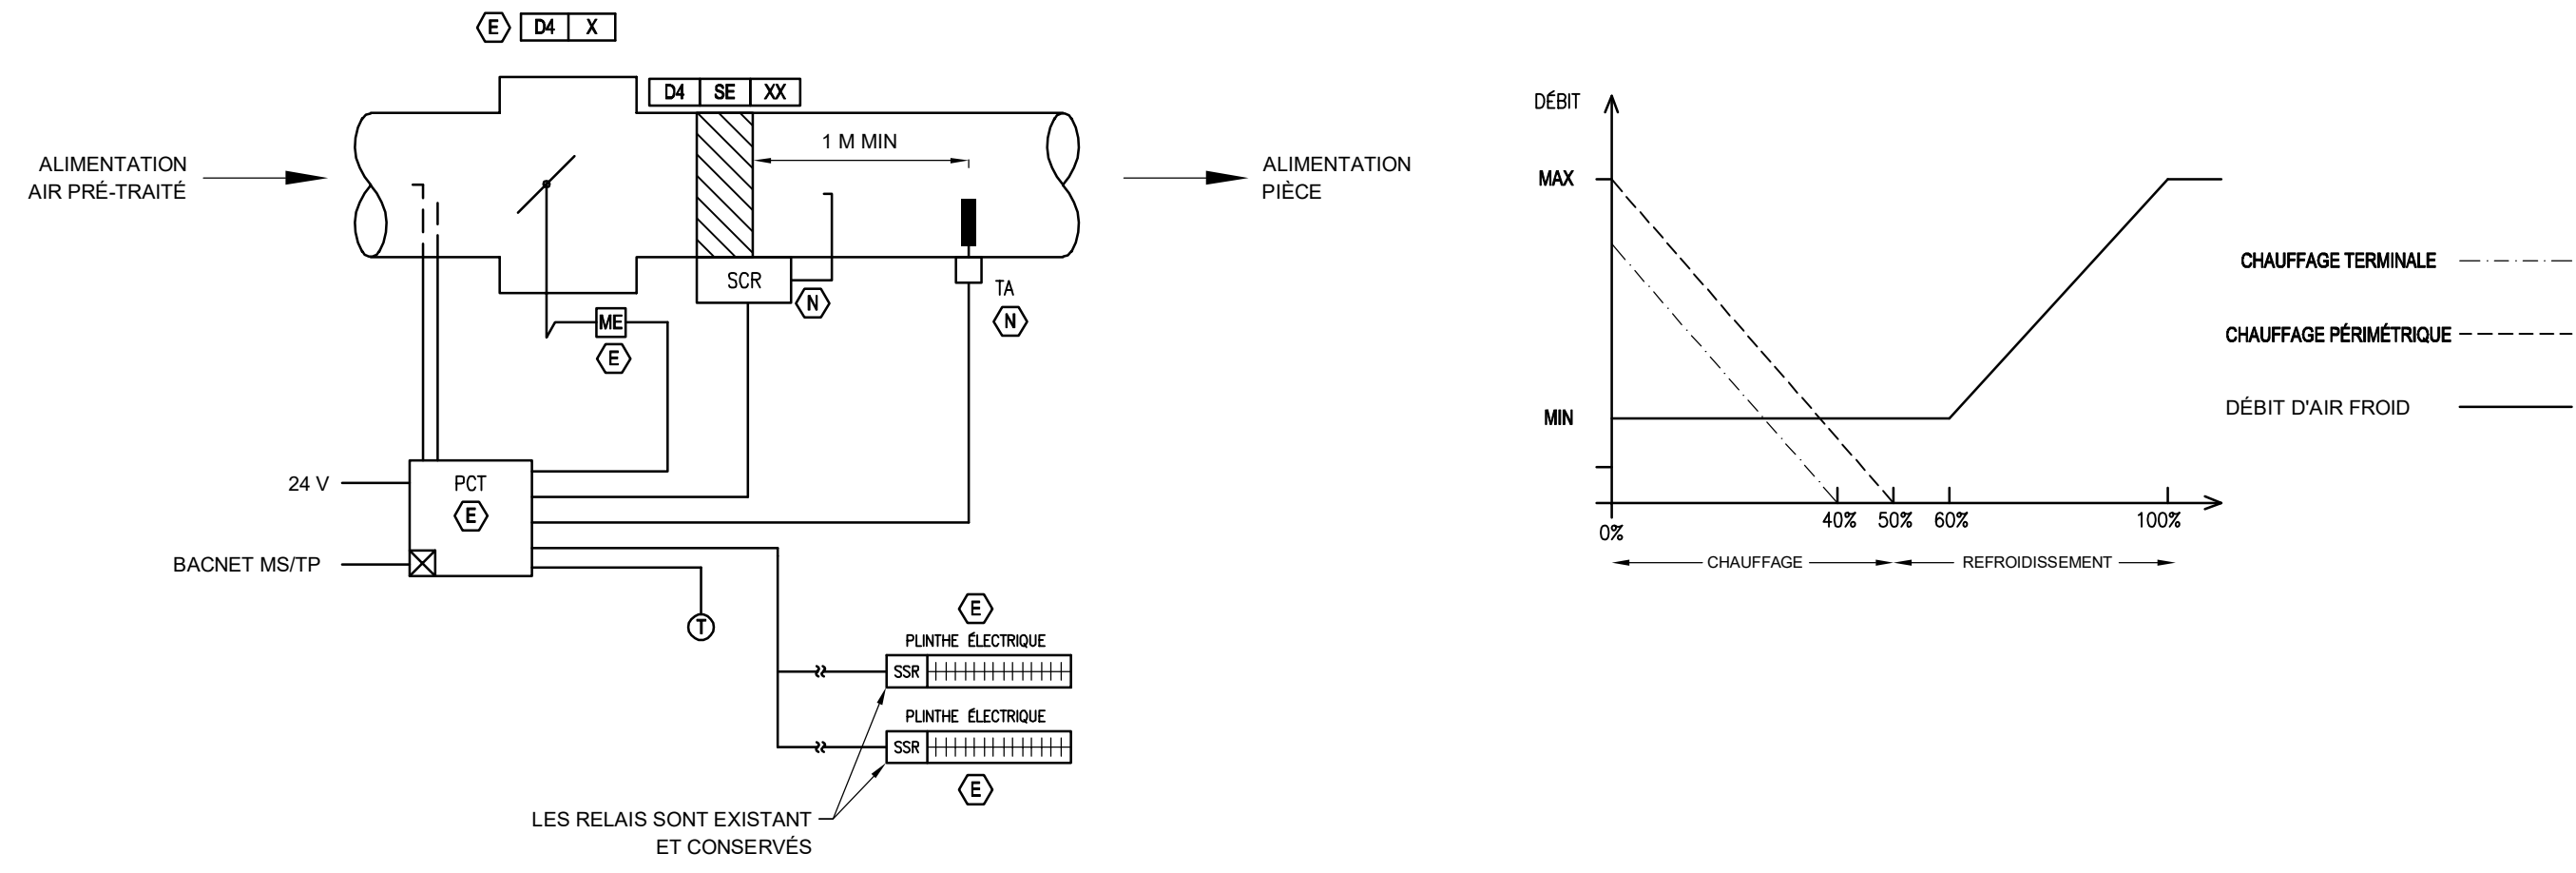


UNITÉ TERMINALE EXISTANTE À VOLUME VARIABLE
ZONE PÉRIMÉTRIQUE


(QUANTITÉ ET LOCALISATION À VOIR AUX PLANS ET DEVIS DE MÉCANIQUE)

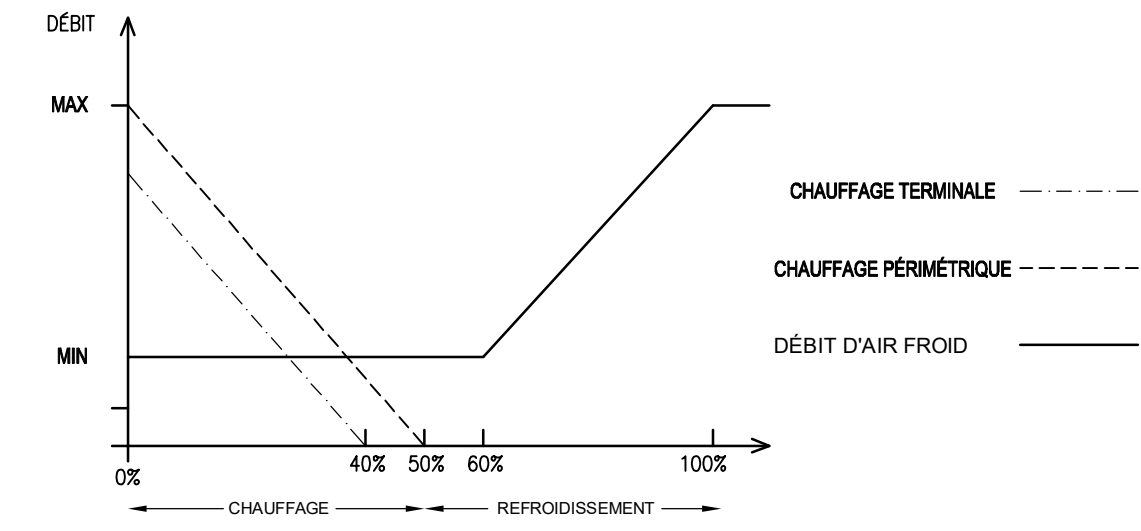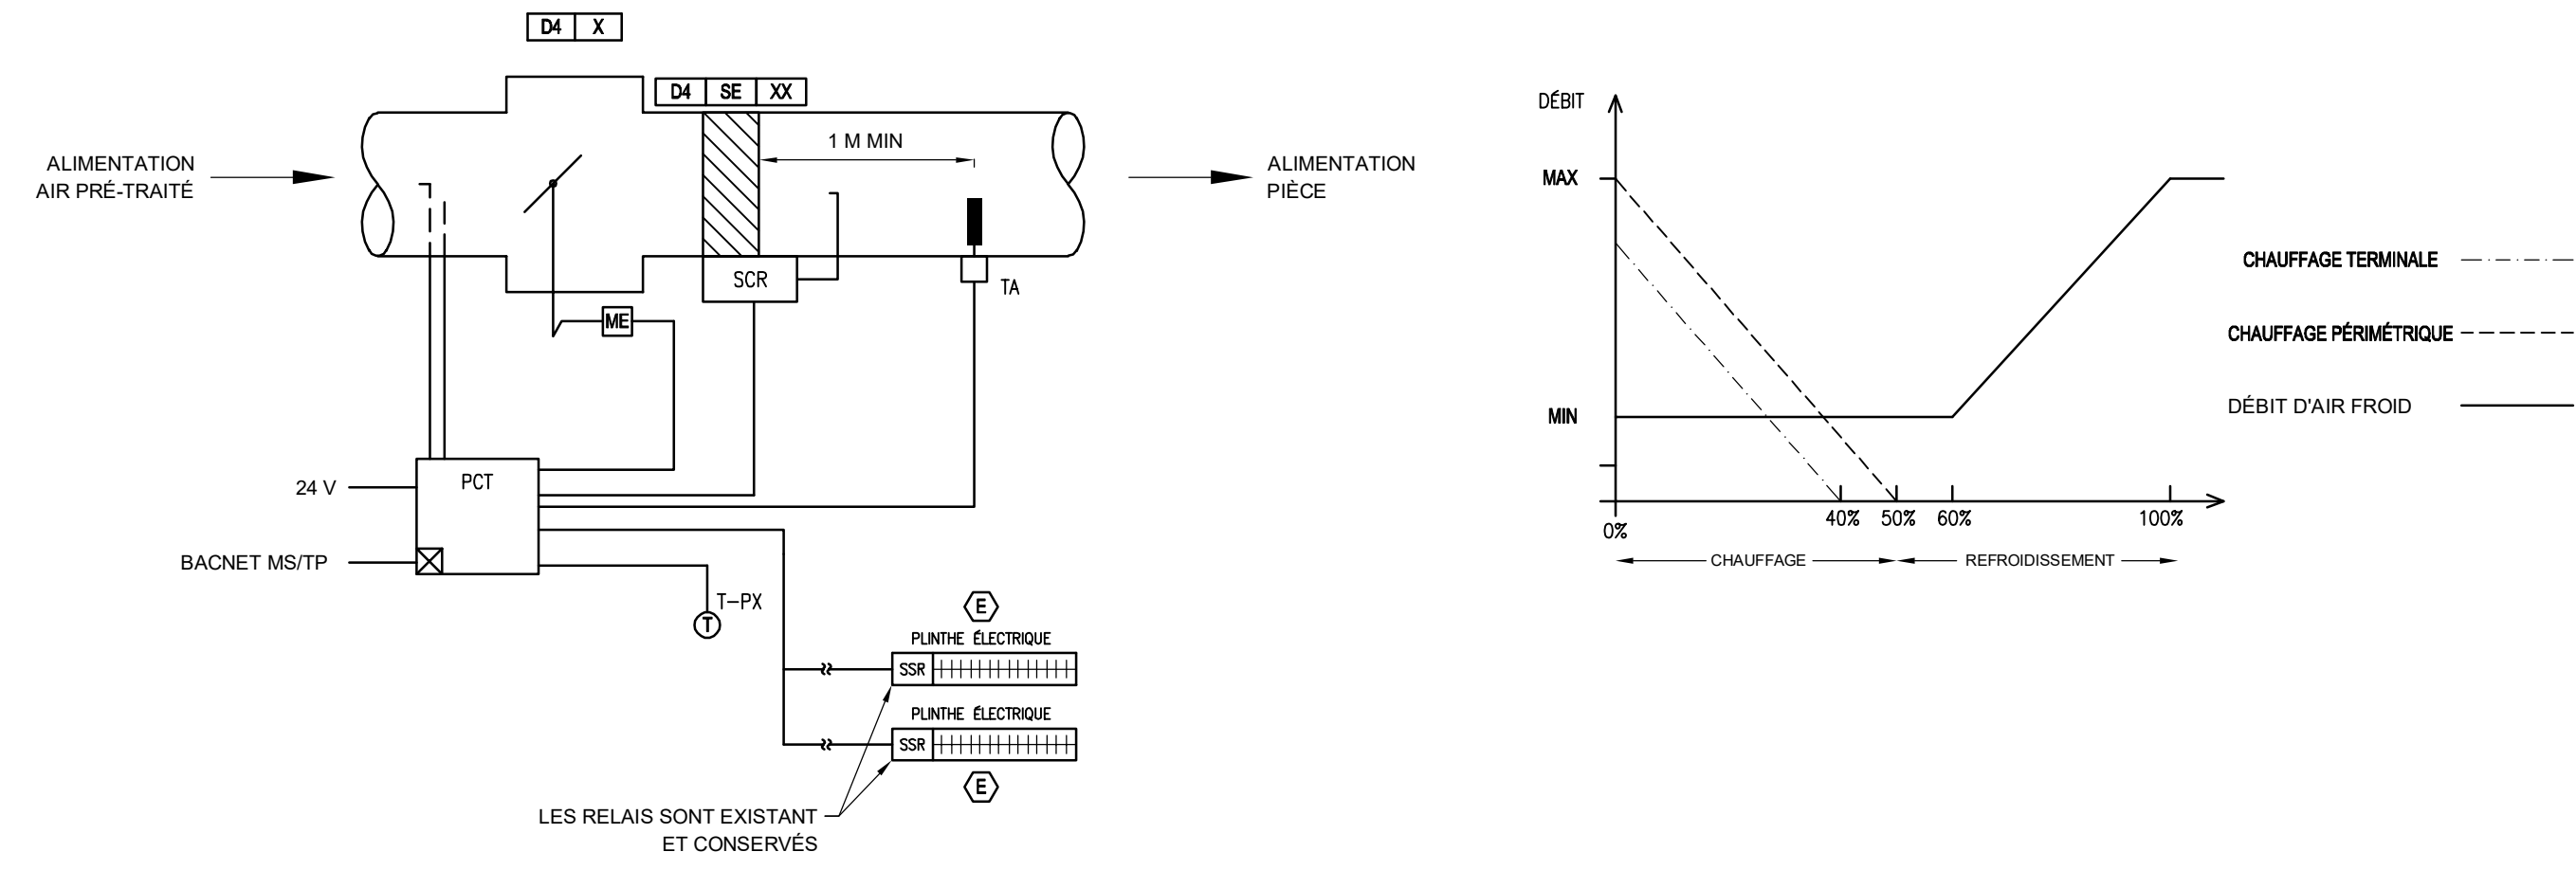

NOUVELLE UNITÉ TERMINALE À VOLUME VARIABLE
ZONE PÉRIMÉTRIQUE

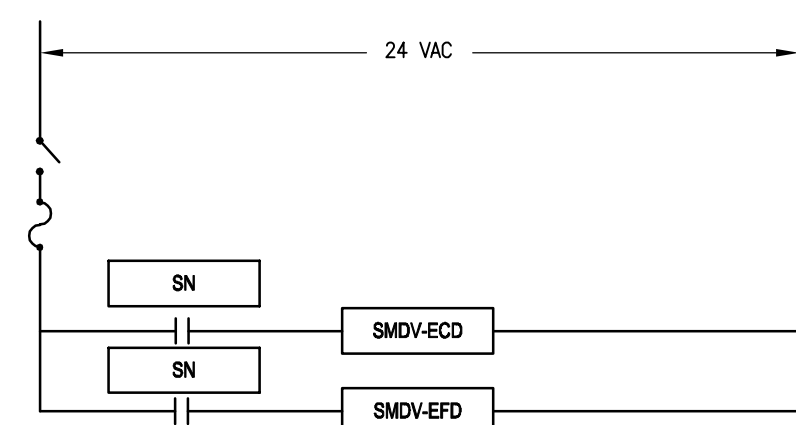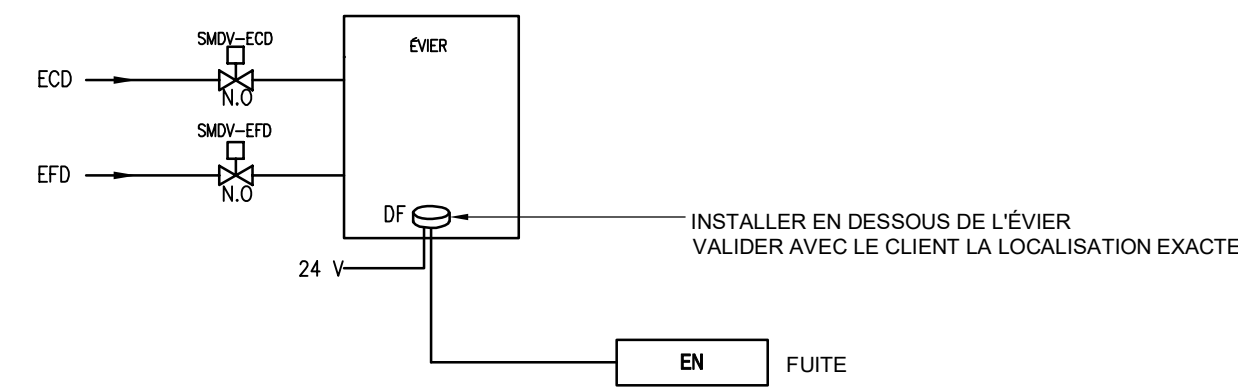

ÉVIER - COIN DE REPAS
LOCAL D-4305

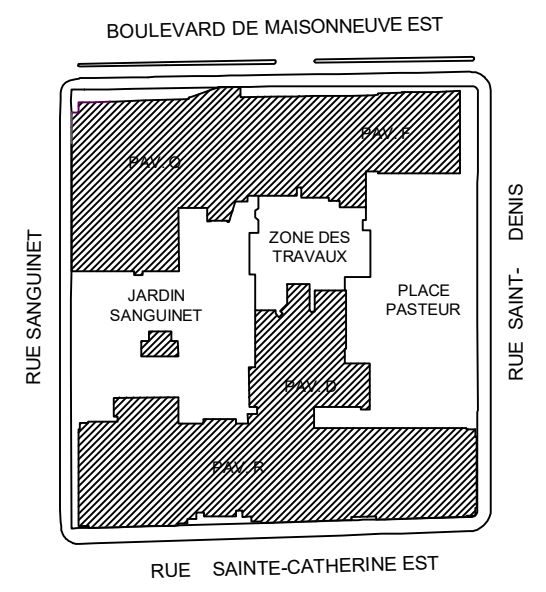

ÉMISSION	APPROBATION	RÉVISION	DATE

POUR SOUMISSIONS A.S 0 2023-10-18

CES DOCUMENTS NE DOIVENT PAS
ÊTRE UTILISÉS À DES FINS DE
CONSTRUCTION.

PAVILLON D
RÉAMÉNAGEMENT DES
SERVICES FINANCIERS ET
DE L'APPROVISIONNEMENT
SERVICE DE LA PLANIFICATION ET
DES SERVICES IMMOBILIERS UQÀM
1430 RUE SAINT-DENIS,
MONTRÉAL, QC H2X 3J8
UQAM: P22020DD | CGA: 22-130
BPA: 2021-185-1020

date 2023-04-18
échelle AUCUNE
vérification A.S.
conception M.M.
dessin A.L.

MÉCANIQUE
DIAGRAMMES
DE CONTRÔLE